




AREA EXISTENTE


EDUARDO JOSUE MILLANUEVA PRINCEPE
Supervisor de Obra

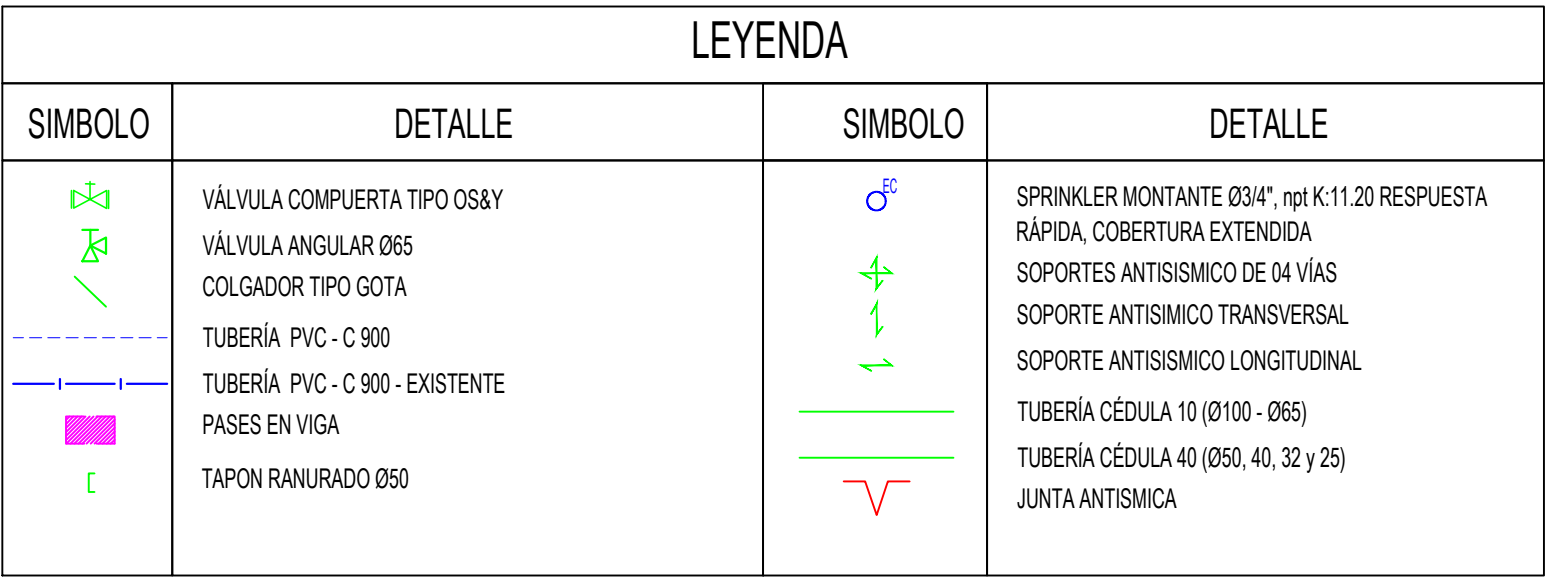

SunFire® S.A.C.

DIRECCIÓN: PUE. JOSE SANCHEZ LARDUINARO 1745 - LIMA - PERU.
 TELÉFONO: (+51 1) 4253599 - (+51 1) 4253600 MOVILES
 FÁBRICA: 981 41 13151 - 981 10746 988380477 - 999597461
 PÁGINA WEB: WWW.SUNFIRE.PE
 E-MAIL: INFO@SUNFIRE.PE

PROPIETARIO	
DESARROLLADORA VISTA NEVADO SAC	
PROYECTO	
CASAPARQ, AREQUIPA - TORRE F - ETAPA IV	
ESPECIALIDAD	
SISTEMA DE AGUA CONTRA INCENDIO	
SUPERVISOR DE OBRA	
EDUARDO VILLANUEVA PRINCIPE	
PLANO	
PLANTA PISO 01 ESTACIONAMIENTO	
DIBUJADO	LAMINA
E.J.V.P	
APROBADO	
M.R.C.I	
FECHA	ACI 04
06/07/2026	
ESCALA	REVISION N°:
1/75	001