




AREA EXISTENTE

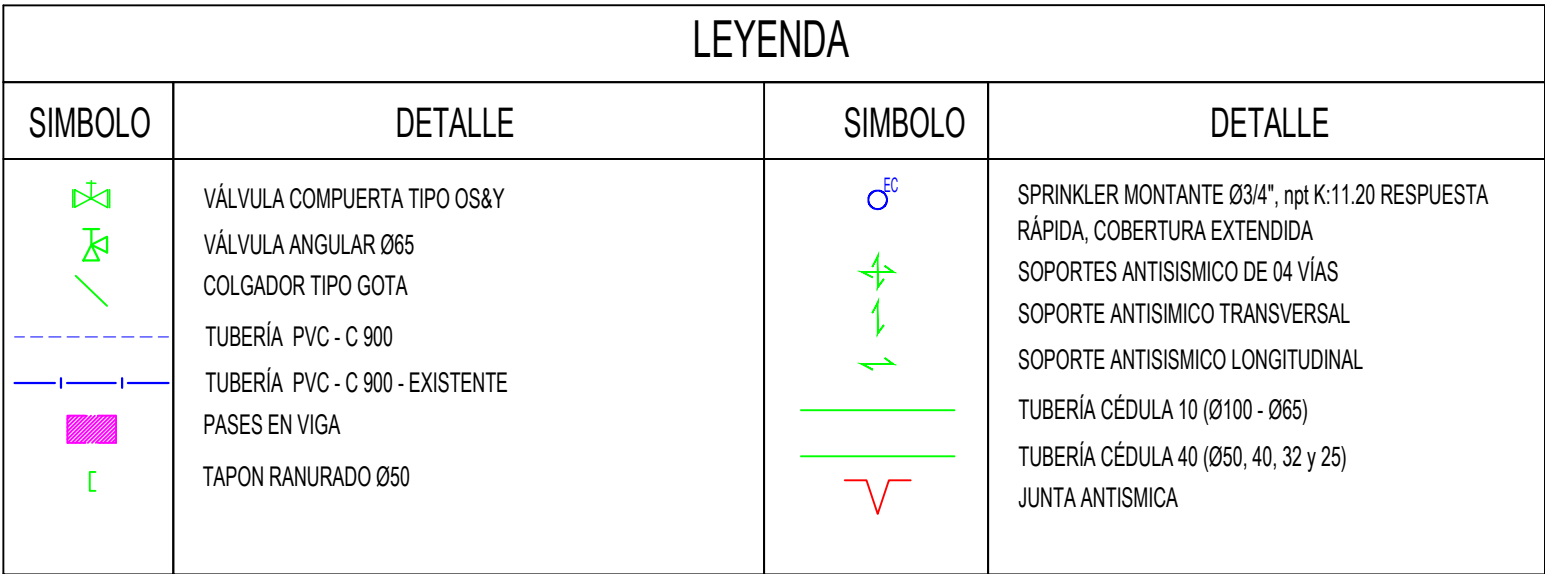

EDUARDO JOSUE VILLANUEVA PRINCIPE
Supervisor de Obra

[illegible]

PROPIETARIO	
DESARROLLADORA VISTA NEVADO SAC	
PROYECTO	
CASAPARQ, AREQUIPA - TORRE F - ETAPA IV	
ESPECIALIDAD	
SISTEMA DE AGUA CONTRA INCENDIO	
SUPERVISOR DE OBRA	
EDUARDO VILLANUEVA PRINCIPE	
PLANTO	
PLANTA PISO 02 ESTACIONAMIENTO	
DIBUJADO	LAMINA
E.J.V.P	ACI 05
APROBADO	
M.R.C.I	
FECHA	
06/07/2026	REVISION N°:
ESCALA	001
1/75	