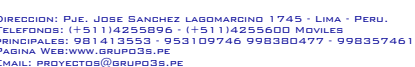


LEYENDA			
SÍMBOLO		SÍMBOLO	DETALLE
	VÁLVULA COMPUESTA TIPO OSBY		SPRINKLER INSTANTANEO 03M ² - reg K11.28 RESPUESTA RÁPIDA, COBERTURA EXTENDIDA
	VÁLVULA ANGULAR 065		SOPORTE ANTISISMICO 45° 045
	COLADOR TIPO GOTA		SOPORTE ANTISISMICO TRANSVERSAL
	TUBERIA PVC C 300		SOPORTE ANTISISMICO LONGITUDINAL
	TUBERIA PVC C 300 - EXISTENTE		
			

[illegible]

**CASAPARQ, AREQUIPA -
TORRE F - ETAPA IV**

**SISTEMA DE AGUA
CONTRA INCENDIO**

**EDUARDO VILLANUEVA
PRINCIPE**

"TORRE F" - PISO N° 01 AL 04

DEBILADO E.J.V.P	LÁMINA
AFROBADO M.R.C.I	ACI 07
FECHA 06/07/2026	
ESCALA S/E	REVISIÓN Nº: 001


EDUARDO JOSUE VILLANUEVA PRINCIPE
Supervisor de Obra