
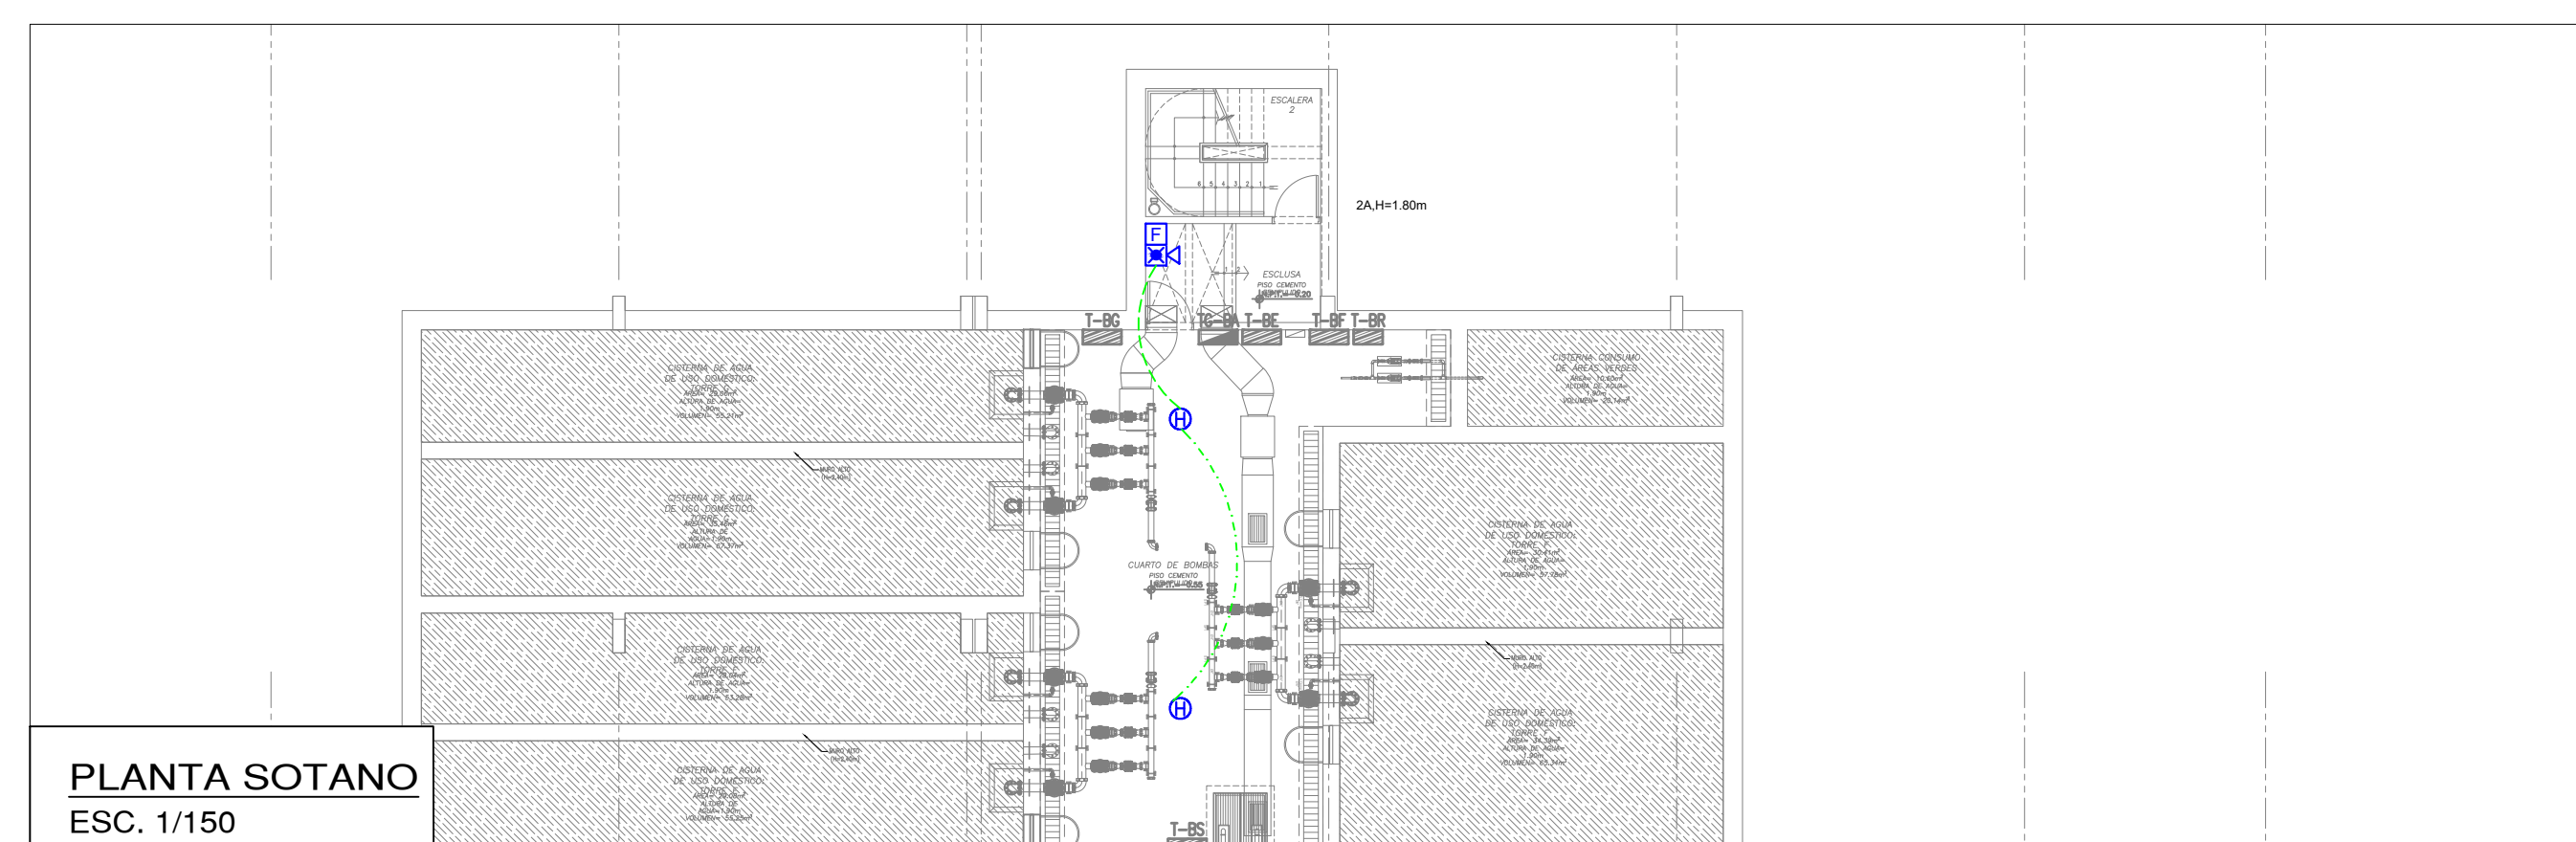
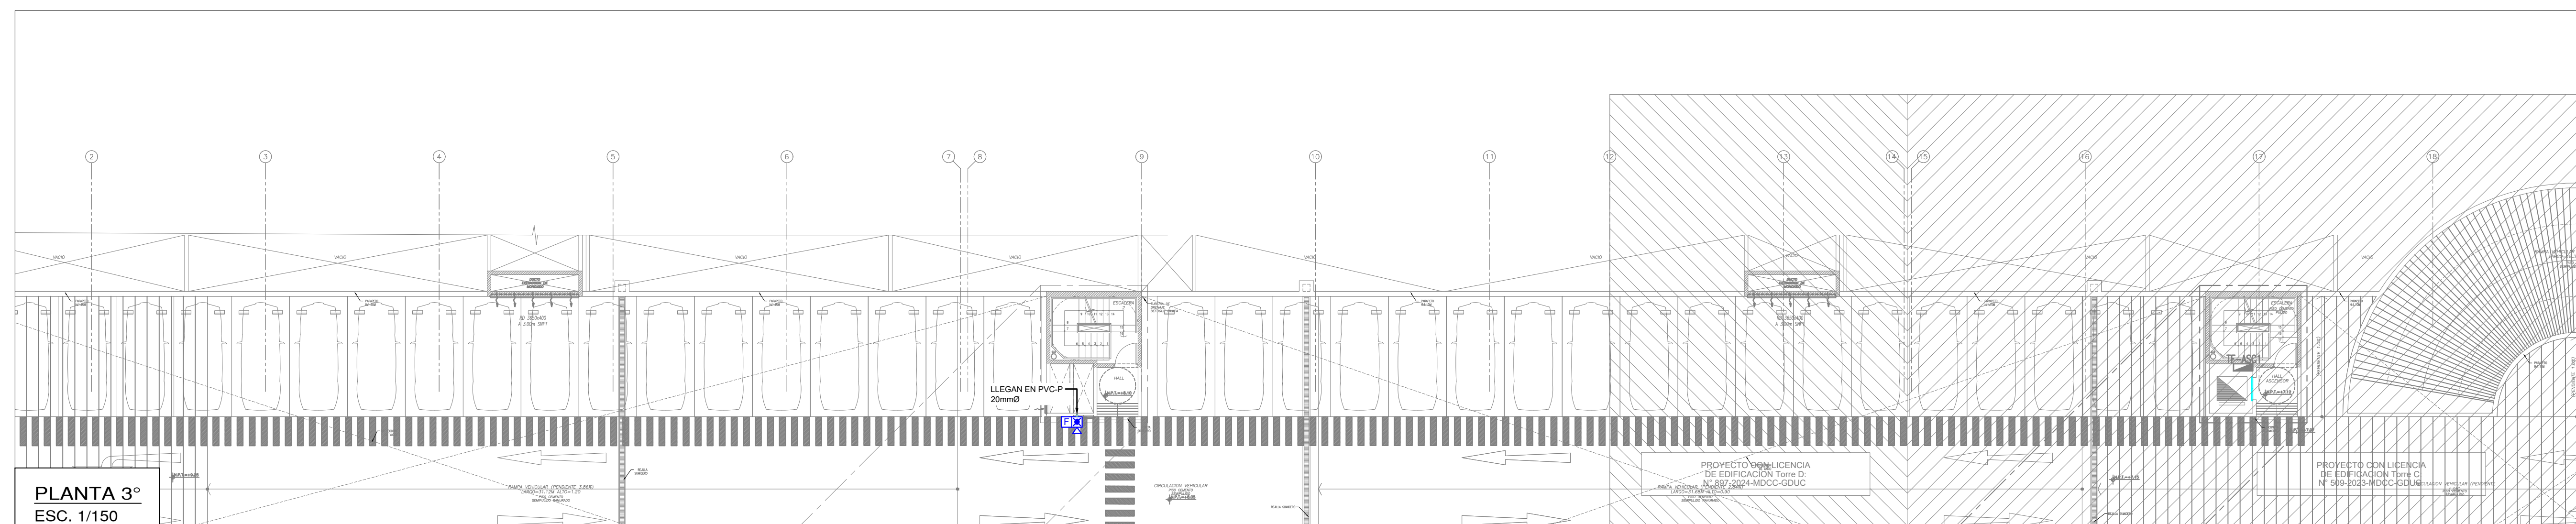
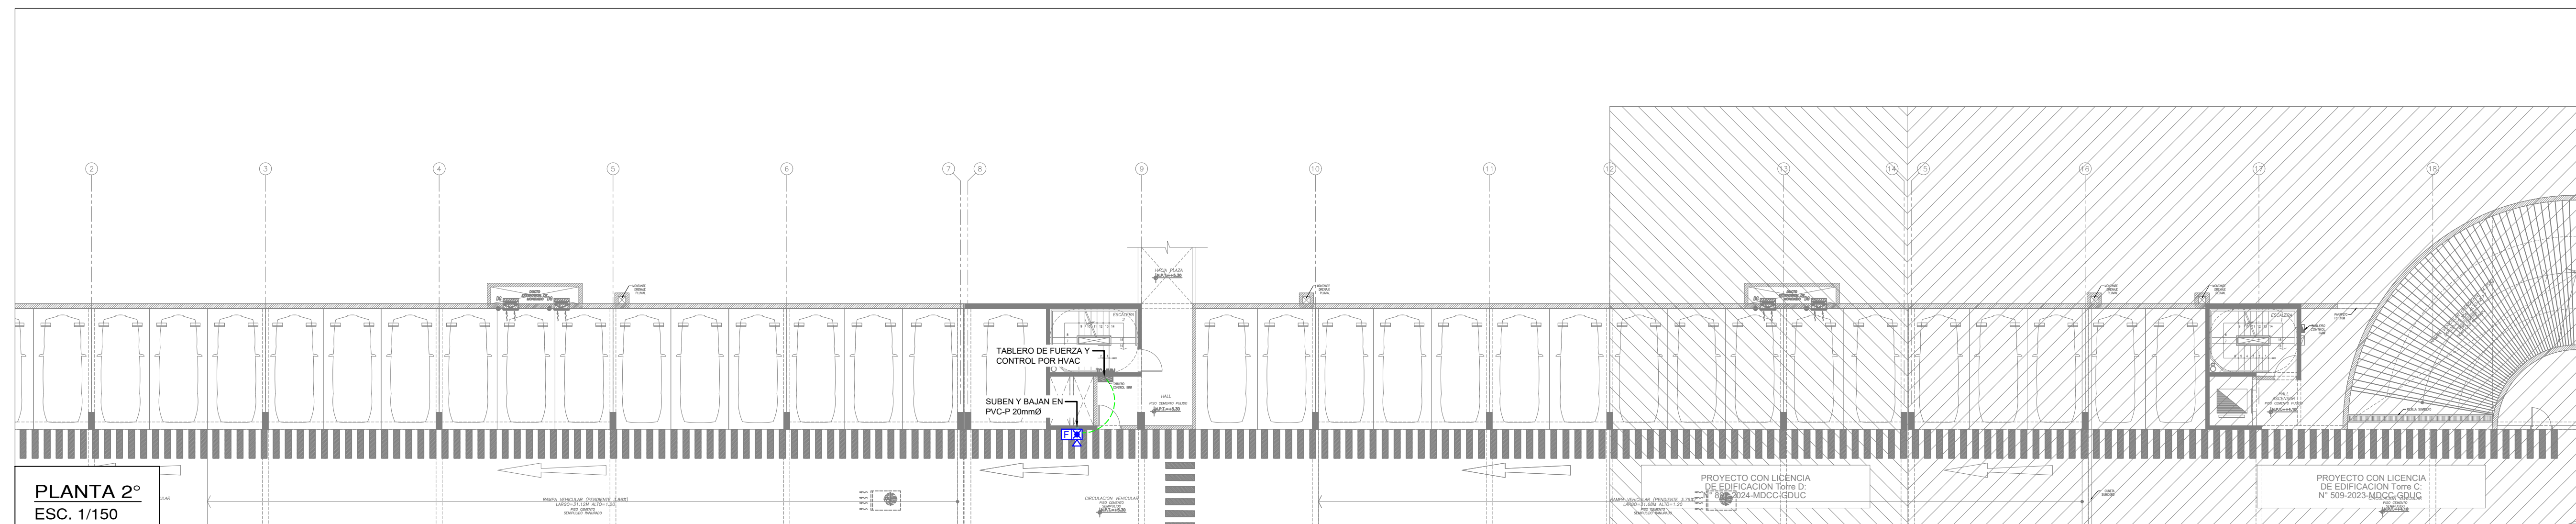


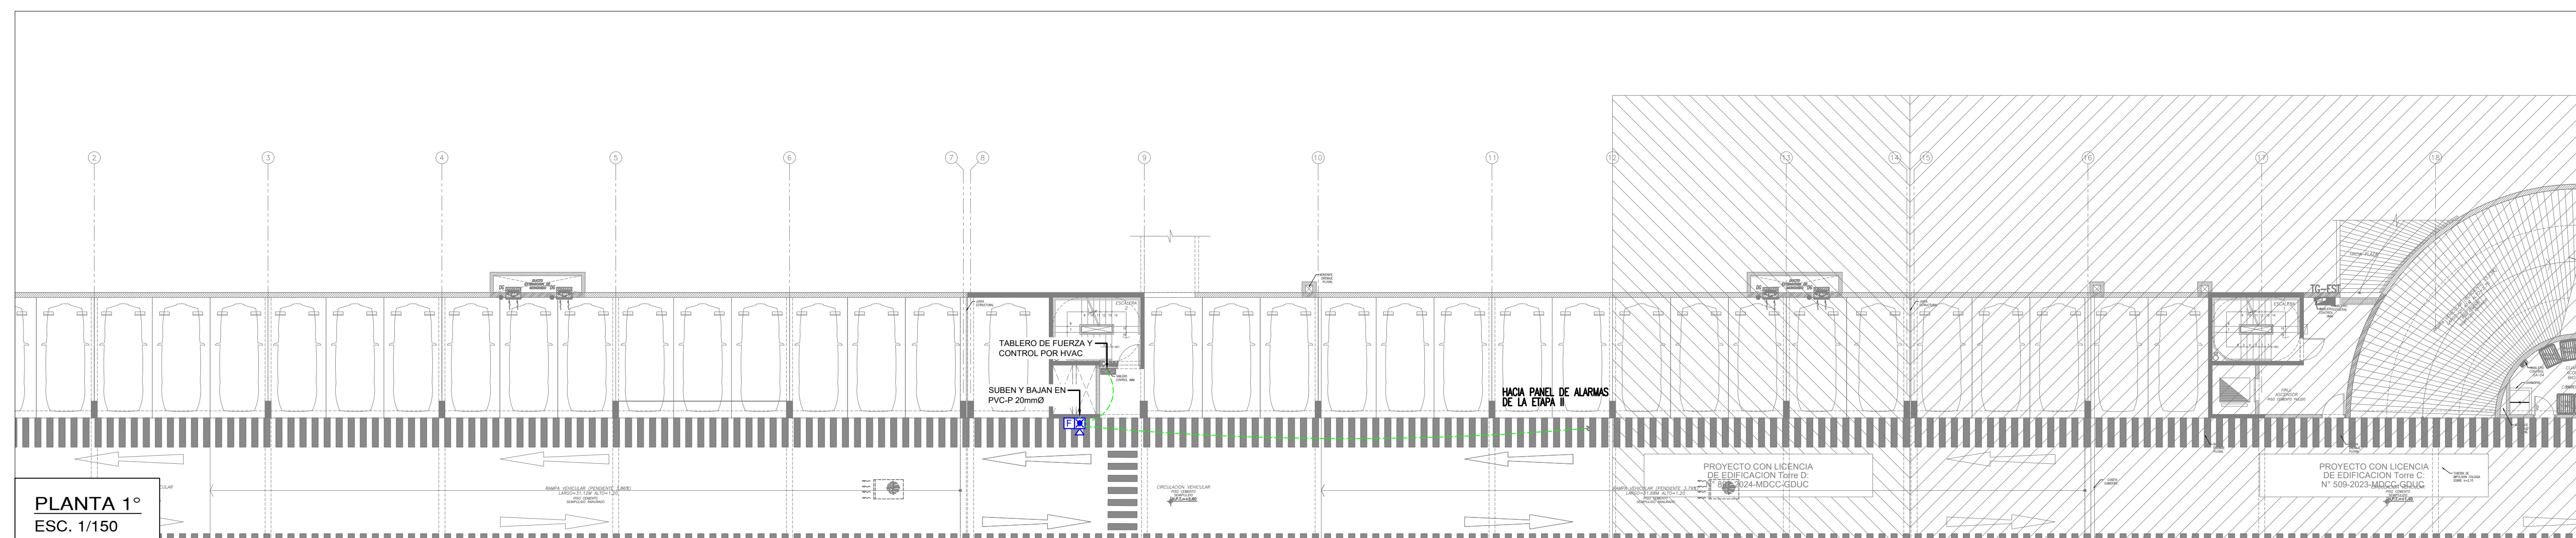

| LEYENDA                                                                               |                                             |
|---------------------------------------------------------------------------------------|---------------------------------------------|
| SÍMBOLO                                                                               | DESCRIPCIÓN                                 |
|  | ESTACIÓN MANUAL                             |
|  | SIRENA CON LUZ ESTROBOSCÓPICA               |
|  | DETECTOR DE HUMO FOTOELÉCTRICO CONVENCIONAL |
|  | DETECTOR DE TEMPERATURA CONVENCIONAL        |
|  | MÓDULO DE MONITOREO                         |

  
EDUARDO JOSUE VILLANUEVA PRINCIPE  
Supervisor de Obra

[illegible]

DIRECCION: PJE. JOSE SANCHEZ LAGOMARCINO 1745 - LIMA - PERU.  
TELEFONOS: (+511)4255896 - (+511)4255600 MOVILES  
PRINCIPALES: 981413553 - 953109746 998380477 - 998357461  
PAGINA WEB: WWW.GRUPD3S.PE  
EMAIL: PROYECTOS@GRUPD3S.PE

|                                                     |              |
|-----------------------------------------------------|--------------|
| PROYECTO                                            |              |
| DESARROLADORA VISTA<br>NEVADO SAC                   |              |
| PROYECTO                                            |              |
| CASAPARQ, AREQUIPA -<br>TORRE F - ETAPA IV          |              |
| ESPECIALIDAD                                        |              |
| SISTEMA DE DETECCION<br>Y ALARMA CONTRA<br>INCENDIO |              |
| SUPERVISOR DE OBRA                                  |              |
| EDUARDO VILLANUEVA<br>PRINCIPE                      |              |
| PLANO                                               |              |
| ESTACIONAMIENTO -<br>TORRE F                        |              |
| DIBUJADO                                            | LÁMINA       |
| E.J.V.P                                             | DACI<br>04   |
| APROBADO                                            |              |
| M.R.C.I                                             |              |
| FECHA:                                              | REVISION N°: |
| 06/07/2026                                          | 001          |
| ESCALA                                              |              |
| S/E                                                 |              |