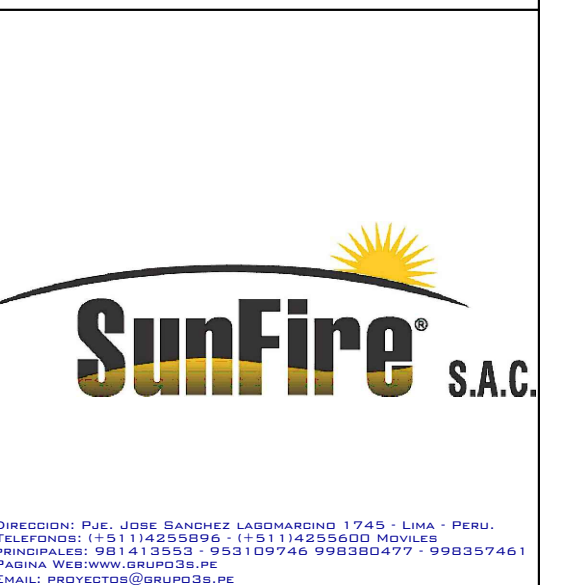


ETAPA IV - TORRE F

[illegible]

PROYECTARIO	
DESARROLLADORA VISTA NEVADO SAC	
PROYECTO	
CASAPARQ, AREQUIPA - TORRE F - ETAPA IV	
ESPECIALIDAD	
INSTALACIONES MECANICAS	
SUPERVISOR DE OBRA	
EDUARDO VILLANUEVA PRINCIPE	
PLANO	PLANTA PISO 02 - ESTACIONAMIENTO
ETAPA F	
DIBUJADO	LAMINA
E.J.V.P	IM 07
AFROBADO	
M.R.C.I	
FECHA	REVISION N°:
06/07/2026	001
ESCALA	
S/E	