


ETAPA V - TORRE G

ETAPA IV - TORRE F

ETAPA III - TORRE D EXISTENTE

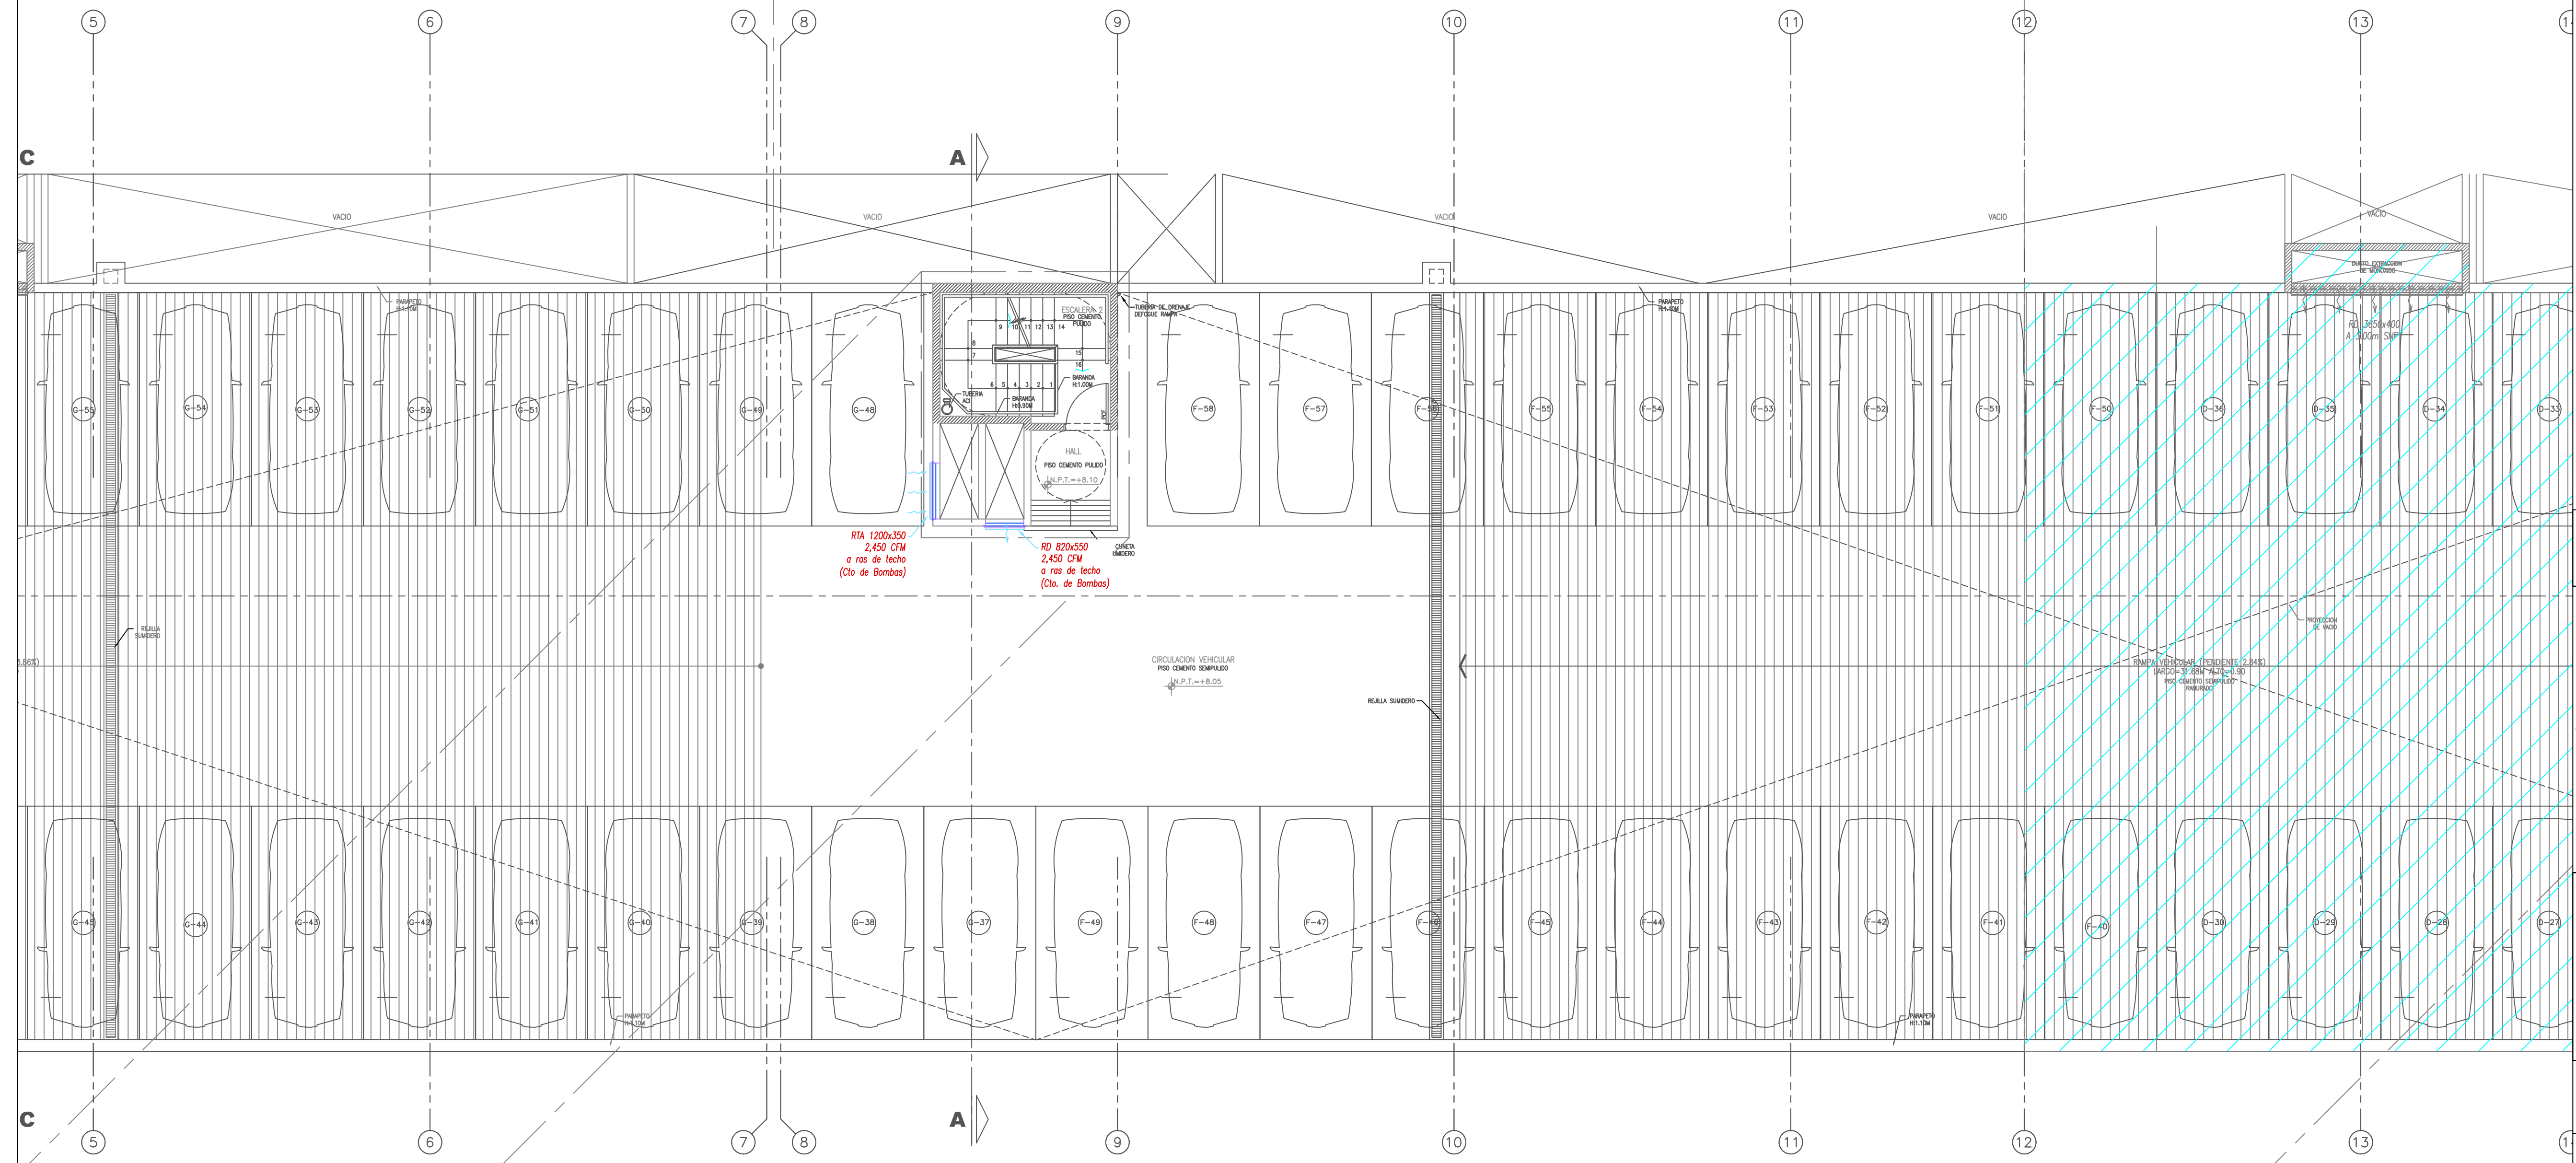

PLANTA PISO 3 - ESTACIONAMIENTOS (ETAPA IV - TORRE F)

[illegible]

DIRECCION: PJE. JOSÉ SANCHEZ LASOMARINO 1745 - LIMA - PERU.
TELEFONOS: (+51)14255896 - (+51)14255600 MOVILES
PRINCIPALES: 981413553 - 953109746 998380477 - 998357461
PAGINA WEB: WWW.GRUPO3S.PE
EMAIL: PROYECTOS@GRUPO3S.PE

PROPIETARIO

**DESARROLADORA VISTA
NEVADO SAC**

CASAPARQ, AREQUIPA -
TORRE F - ETAPA IV

ESPECIALIDAD

INSTALACIONES MECANICAS

SUPERVISOR DE OBRA

EDUARDO VILLANUEVA
PRINCIPE

PLANO

PLANTA PISO 03 -
ESTACIONAMIENTO

ETAPA F

DIBUJADO E.J.V.P	LÁMINA 1A 4
---------------------	----------------

APROBADO
M.R.C.I

FECHA

ESCALA	REVISION Nº:
S/E	001

