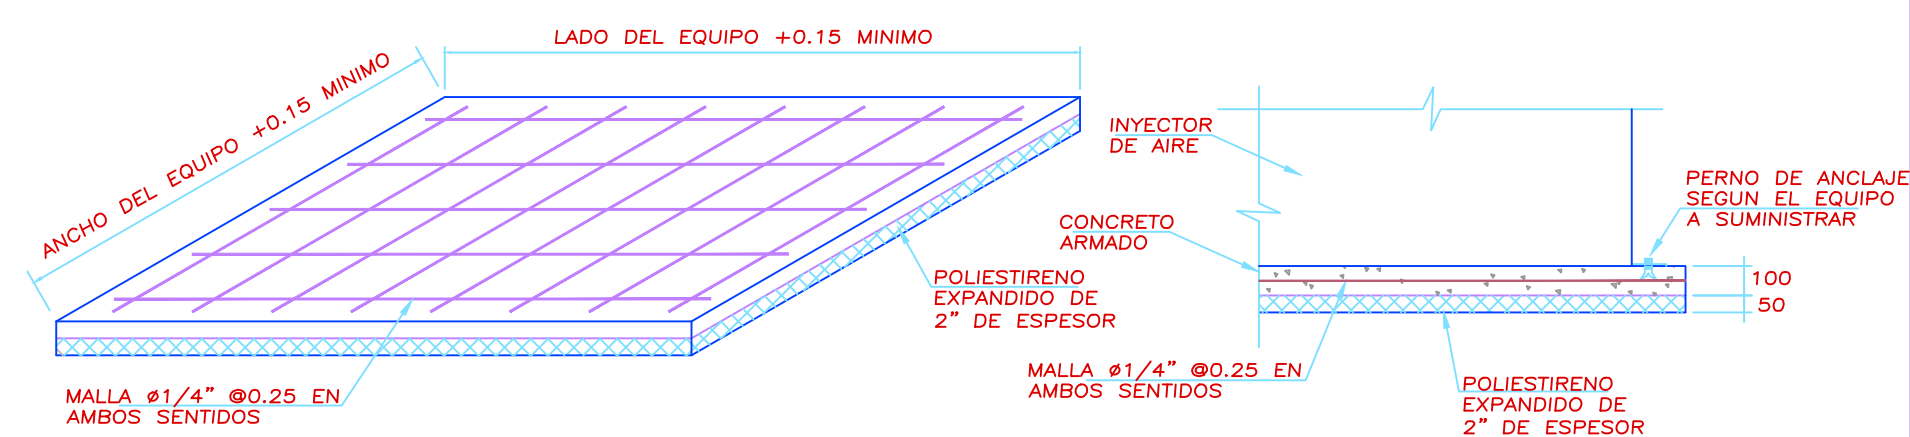
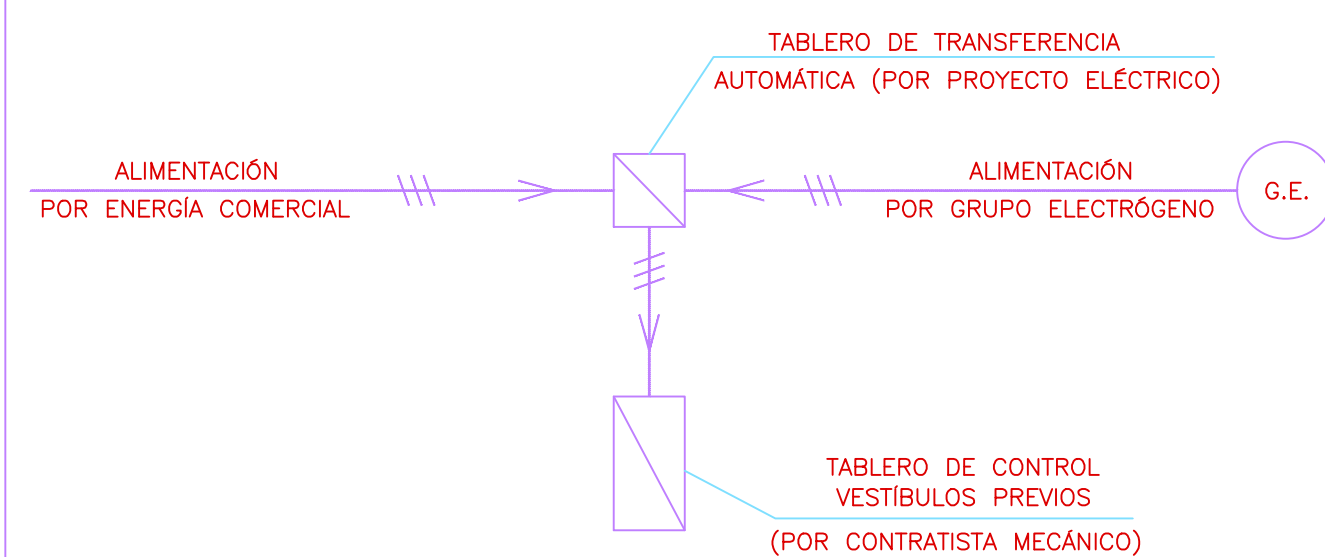
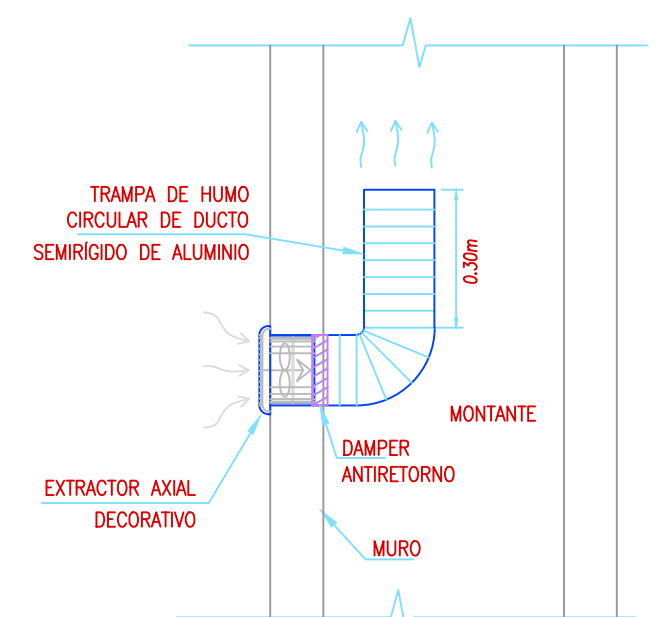
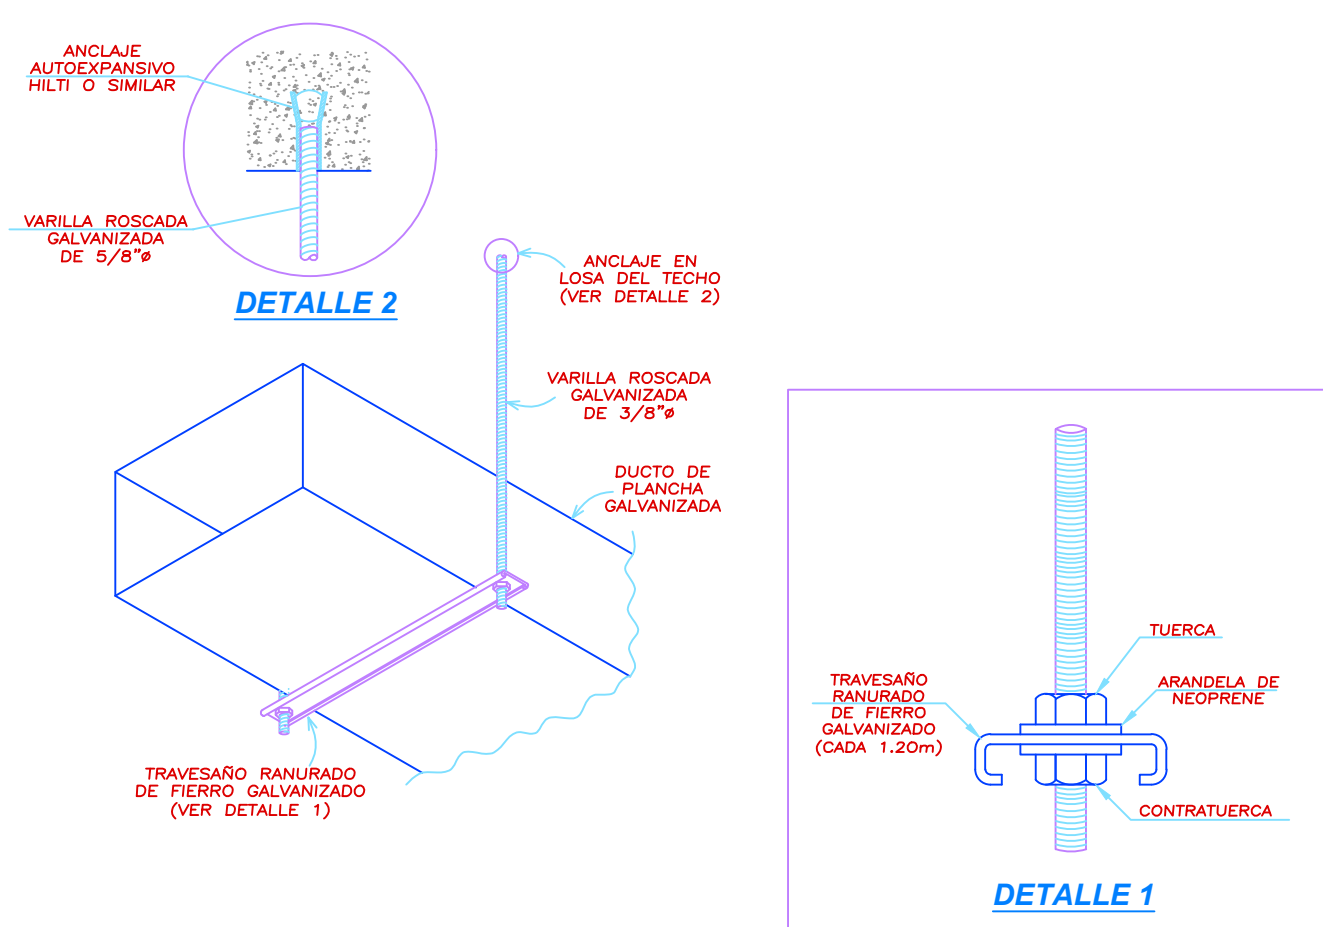
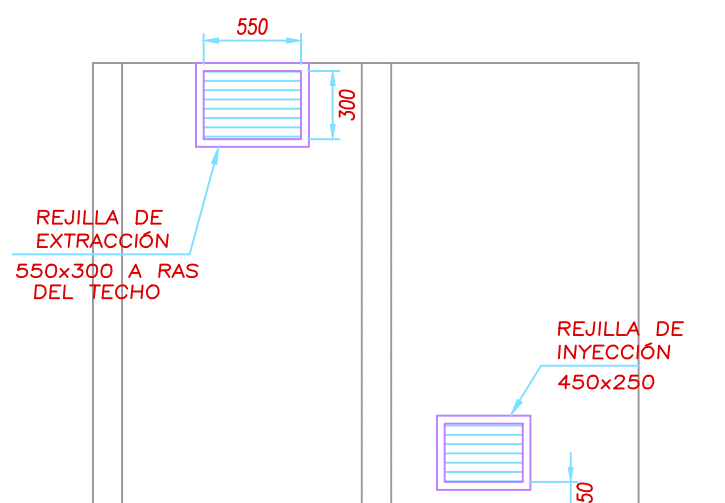
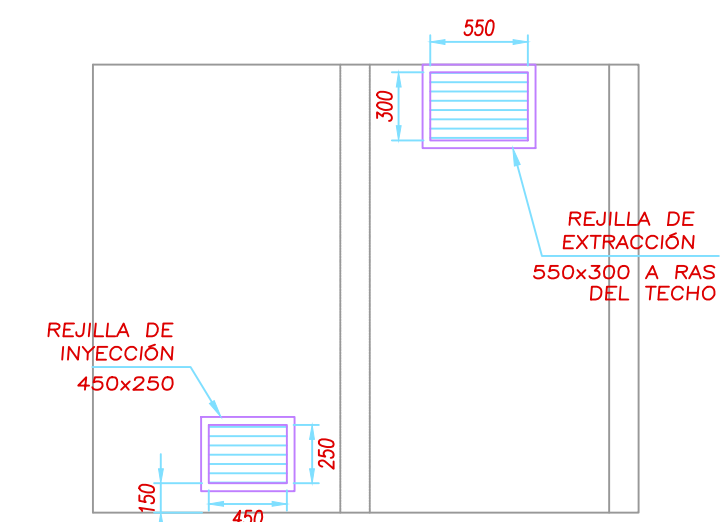
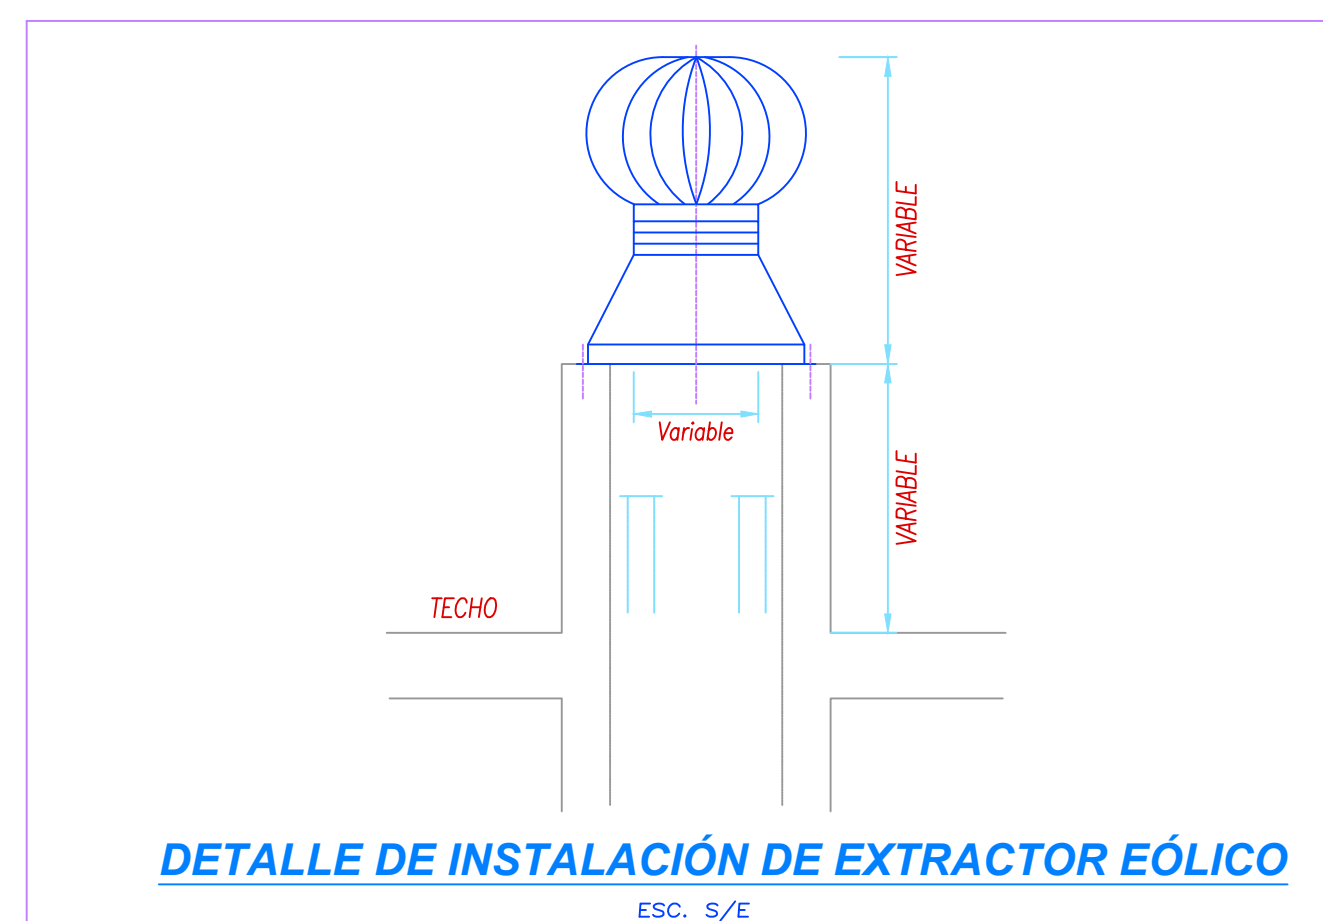
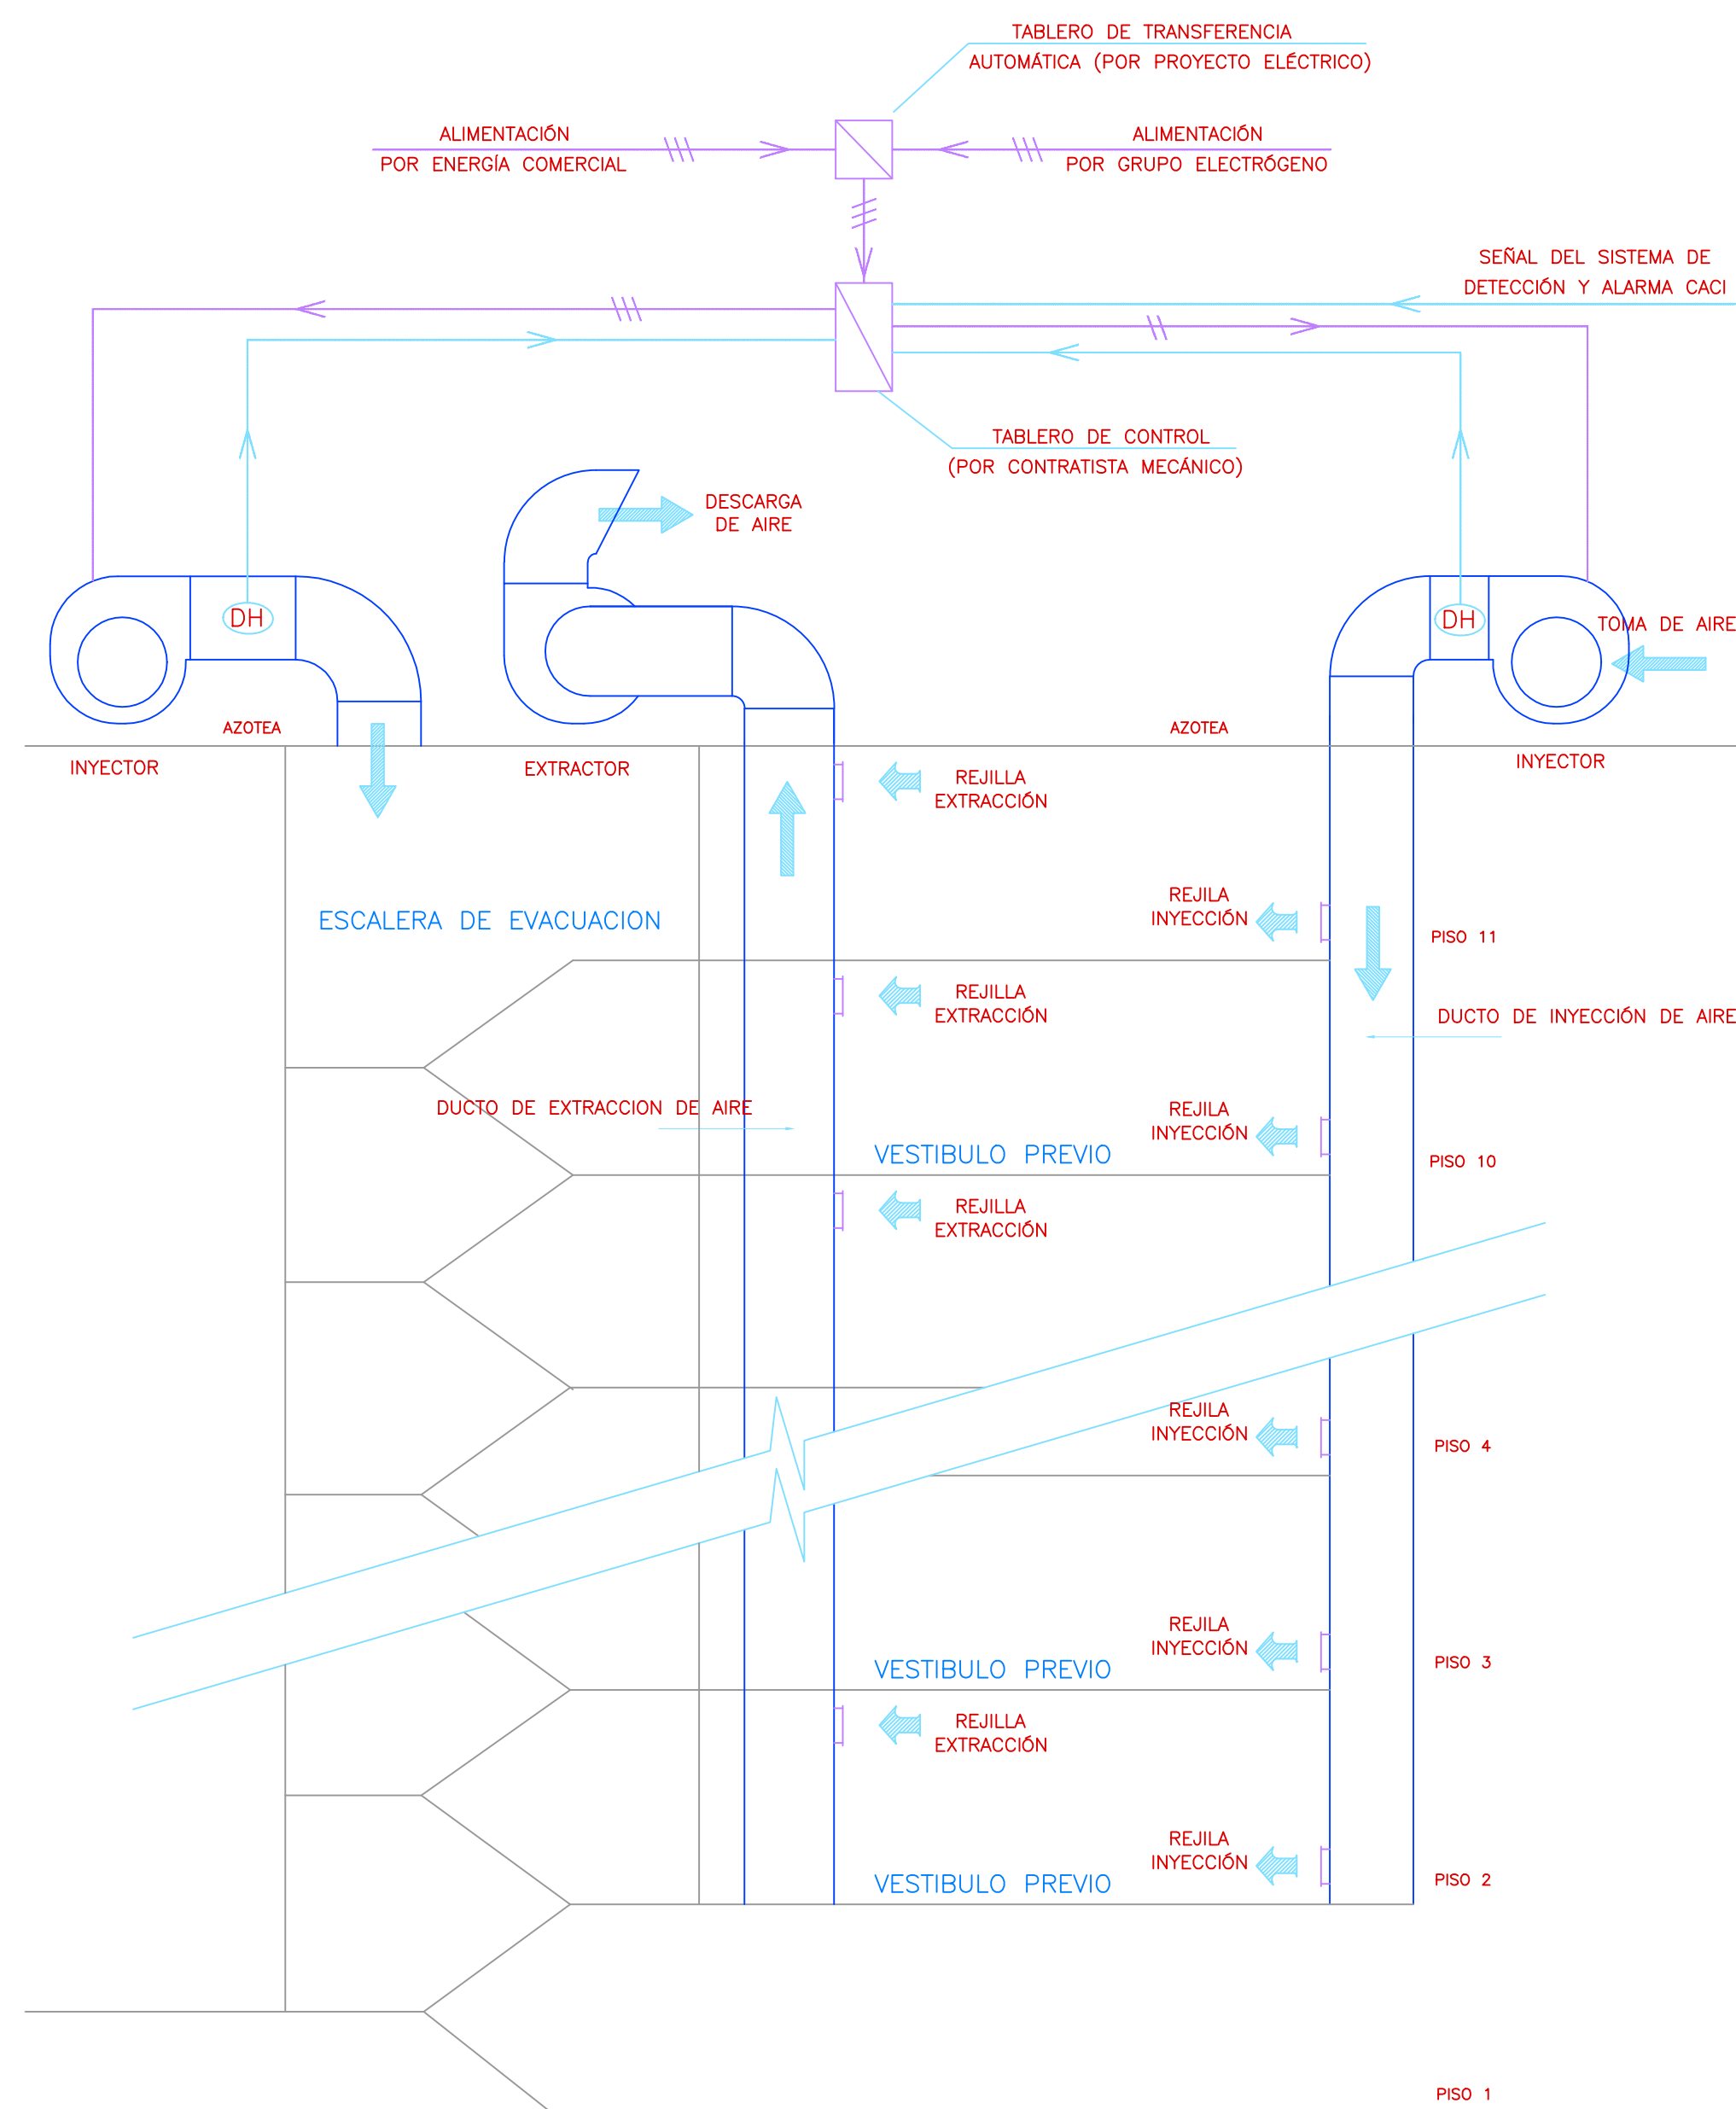


[illegible]

DIRECCION: PJE. JOSE SANCHEZ LABOARGINO 1745 - LIMA - PERU.
TELEFONOS: (+511)4255896 - (+511)4255600 MOVILES
PRINCIPALES: 981413553 - 953109746 - 998380477 - 99835746
PAGINA WEB: WWW.GRUPO35.PE
EMAIL: PROYECTOS@GRUPO35.PE

PROPIETARIO

**DESARROLADORA VISTA
NEVADO SAC**

PROYECTO

**CASAPARQ, AREQUIPA -
TORRE F - ETAPA IV**

ESPECIALIDAD

INSTALACIONES MECANICAS

SUPERVISOR DE OBRA

**EDUARDO VILLANUEVA
PRINCIPE**

PLANO

DIAGRAMAS Y
DETALLES
ETAPA F

DIBUJADO E.J.V.P	LÁMINA 1 A 4
---------------------	-----------------

APROBADO

M.R.C.I

06/07/2026

ESCALA	S/E	REVISIÓN Nº:	001
--------	-----	--------------	-----

LÁMINA

IM
09

REVISION Nº:
001