



TABLERO DE SISTEMA DE EXTRACCION DE MONOXIDO DE CARBONO


VISTA FRONTAL EXTERIOR

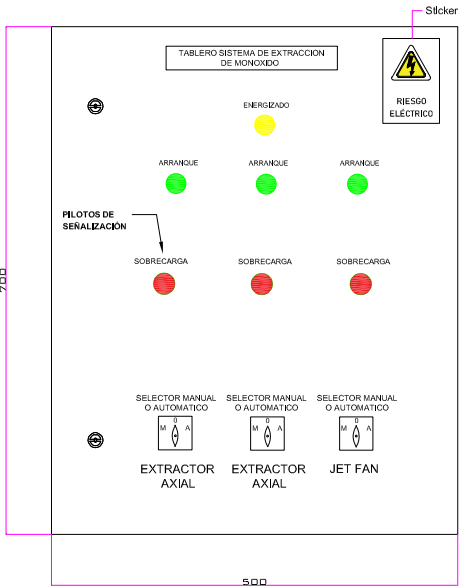

VISTA FRONTAL INTERIOR

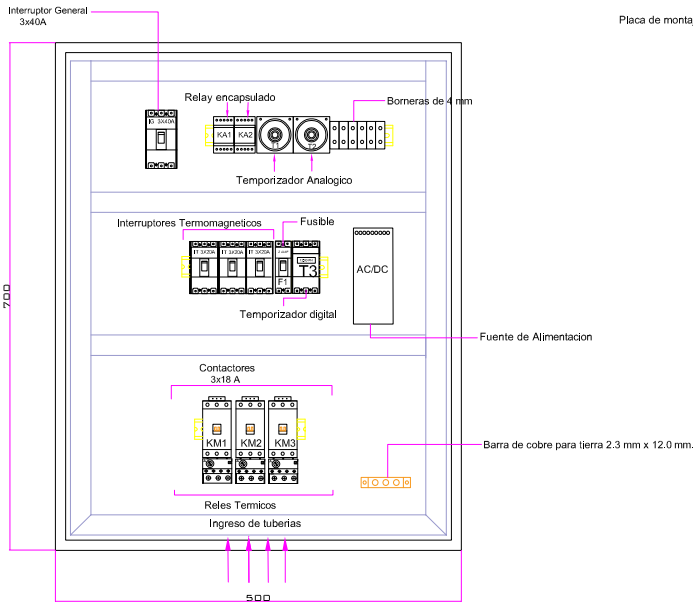

VISTA LATERAL

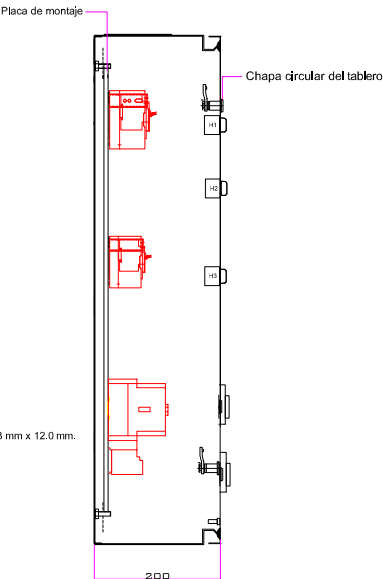

LEYENDA DE COMPONENTES

IG	INTERRUPTOR GENERAL 3X40 AMP
F1	FUSIBLE DE CIRCUITO 2 AMP
Q1	INTERRUPTOR TERMOMAGNETICO CIRCUITO 1/ 3X20 AMP
Q2	INTERRUPTOR TERMOMAGNETICO CIRCUITO 2/ 3X20 AMP
Q3	INTERRUPTOR TERMOMAGNETICO CIRCUITO 3/ 3X20 AMP
RT 1	RELE TERMICO 1
RT 2	RELE TERMICO 2
RT 3	RELE TERMICO 3
KM1	CONTACTOR 1 / 3X18 AMP
KM2	CONTACTOR 2 / 3X18 AMP
KM3	CONTACTOR 3 / 3X18 AMP
B1-B2	ARRANQUE AUTOMATICO
B3-B4	SEÑAL DE CO2
T1	TEMPORIZADOR 1 DE 0-10 SEG
T2	TEMPORIZADOR 2 DE 0-10 SEG
T3	TEMPORIZADOR DIGITAL
H1	SEÑALIZADOR AMBAR - ENERGIZADO
H2	SEÑALIZADOR VERDE - ARRANQUE
H3	SEÑALIZADOR ROJO - SOBRECARGA
FA	FUENTE DE ALIMENTACION 24 VDC
A1 - A2	BORNERAS DE BOBINA DE CONTACTOR

NOTAS

1	El cliente debe verificar que las dimensiones de los tableros son los adecuados para el área destinada para su instalación.
2	La puerta tendrá una apertura de 150°
3	La base y la puerta estarán debidamente aterrados
4	Las puertas contarán con jebes garantizando la hermeticidad.
5	Este plano debe ser utilizado únicamente para la bomba especificada
6	Rotulos de aluminio.

ESPECIFICACIONES TECNICAS DE CONSTRUCCION

Tipo de tablero	Para adosar MARCA: AL YESER
Dimensiones	700X500X200mm (AltosAnchoxProf)
Base y puerta	Hoja de acero 1.5 mm
Placa de montaje	Zinc-revestido acero 2mm
Acabado	Color GRIS RAL 7035
Tierra	De Cobre con 2.3 mm de espesor
Grado de proteccion	IP 66
Rotulos	Fondo negro y letras blancas



DESCRIPCION :
DIAGRAMA MECANICO DEL TABLERO DE
EXTRACCION DE MONOXIDO DE CARBONO
380 V 3F+T 60 HZ


ESTE DOCUMENTO ES DE PROPIEDAD DE
SERVICIOS GENERALES AL YESER, NO SE
PERMITE LA COPIA, LA REPRODUCCION Y/O EL
SUMINISTRO A TERCEROS SIN PREVIA
AUTORIZACION

FORMATO: A-4

NOMBRE	FECHA	CLIENTE :	UBICACION:	C/PLANO:
DIBUJADO	AARON BALABARCA	15/05/2026	SUN FIRE	PISO 1
DISEÑADO	SEBASTIAN FLOILAN	15/05/2026	PROYECTO :	1/3
APROBADO	MOHAMAD AL MEFLIH	15/05/2026	CASAPARQ	REV. : 3.0

TABLERO DE SISTEMA DE EXTRACCION DE MONOXIDO DE CARBONO

CIRCUITO DE FUERZA

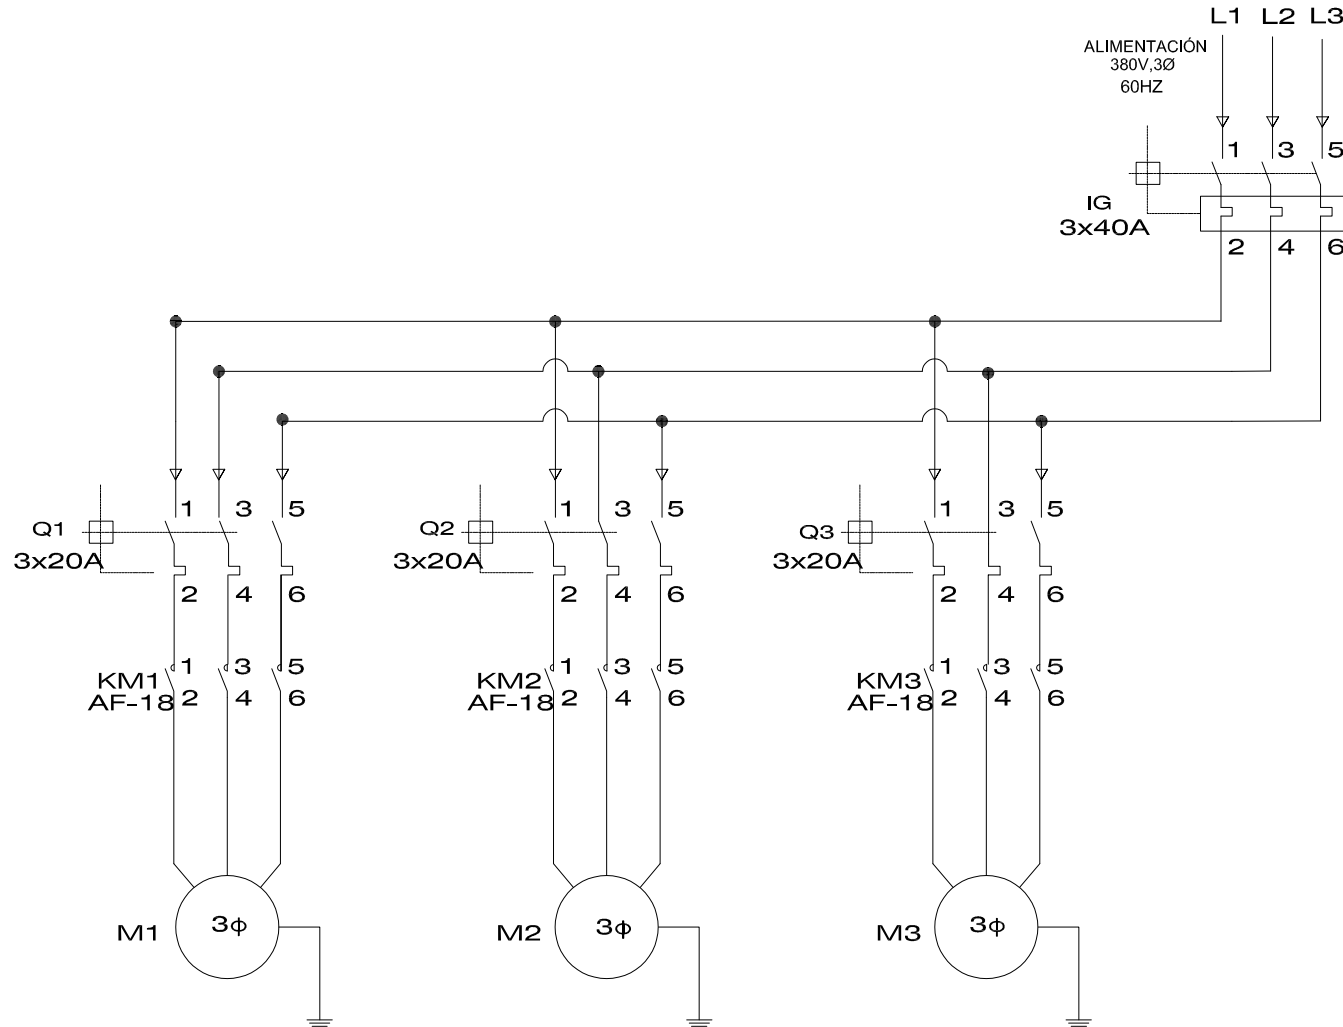

LEYENDA DE COMPONENTES	
IG	INTERRUPTOR GENERAL 3x40 AMP
F1	FUSIBLE DE CIRCUITO 2 AMP
Q1	INTERRUPTOR TERMOMAGNETICO CIRCUITO 1/ 3x20 AMP
Q2	INTERRUPTOR TERMOMAGNETICO CIRCUITO 2/ 3x20 AMP
Q3	INTERRUPTOR TERMOMAGNETICO CIRCUITO 3/ 3x20 AMP
RT 1	RELE TERMICO 1
RT 2	RELE TERMICO 2
RT 3	RELE TERMICO 3
KM1	CONTACTOR 1 / 3x18 AMP
KM2	CONTACTOR 2 / 3x18 AMP
KM3	CONTACTOR 3 / 3x18 AMP
B1-B2	ARRANQUE AUTOMATICO
B3-B4	SEÑAL DE CO2
T1	TEMPORIZADOR 1 DE 0-10 SEG
T2	TEMPORIZADOR 2 DE 0-10 SEG
T3	TEMPORIZADOR DIGITAL
H1	SEÑALIZADOR AMBAR - ENERGIZADO
H2	SEÑALIZADOR VERDE - ARRANQUE
H3	SEÑALIZADOR ROJO - SOBRECARGA
FA	FUENTE DE ALIMENTACION 24 VDC
A1 - A2	BORNERAS DE BOBINA DE CONTACTOR

NOTAS	
1	La tubería y canalización deb ser en EMT según normativa vigente
2	El motor o bomba debe estar conectado a tierra de forma efectiva
3	Todas las conexiones deben realizarse según CNE y normas técnicas vigentes
4	Verificar sentido de giro del equipo antes de la operación
5	Este plano debe ser utilizado únicamente para el motor o arranque específico

ESPECIFICACIONES TECNICAS DE CONSTRUCCION

Tipo de tablero	Para adosar MARCA: AL YESER
Dimensiones	700x500x200mm (AltoxAchoxAProf)
Base y puerta	Hoja de acero 1.5 mm
Placa de montaje	Zinc-revestido acero 2mm
Acabado	Color GRIS RAL 7035
Tierra	De Cobre con 2.3 mm de espesor
Grado de proteccion	IP 66
Rotulos	Fondo negro y letras blancas



DESCRIPCIÓN :
DIAGRAMA DE FUERZA DEL TABLERO DE
EXTRACCIÓN DE MONOXIDO DE CARBONO
380 V 3F+T 60 HZ

ESTE DOCUMENTO ES DE PROPIEDAD DE
SERVICIOS GENERALES AL YESER, NO SE
PERMITE LA COPIA, LA REPRODUCCION Y/O EL
SUMINISTRO A TERCEROS SIN PREVIA
AUTORIZACION


FORMATO: A-4

	NOMBRE	FECHA
DIBUJADO	AARON BALABARCA	15/05/2026
DISEÑADO	SEBASTIAN FLOLAN	15/05/2026
APROBADO	MOHAMAD AL MEFLIH	15/05/2026

CLIENTE :	SUN FIRE	UBICACION:	PISO 1	C/PLANO:	2/3
PROYECTO :	CASAPARQ	COLOR :	GRIS RAL 7035	REV. :	3.0

TABLERO DE SISTEMA DE EXTRACCION DE MONOXIDO DE CARBONO

CIRCUITO DE MANDO

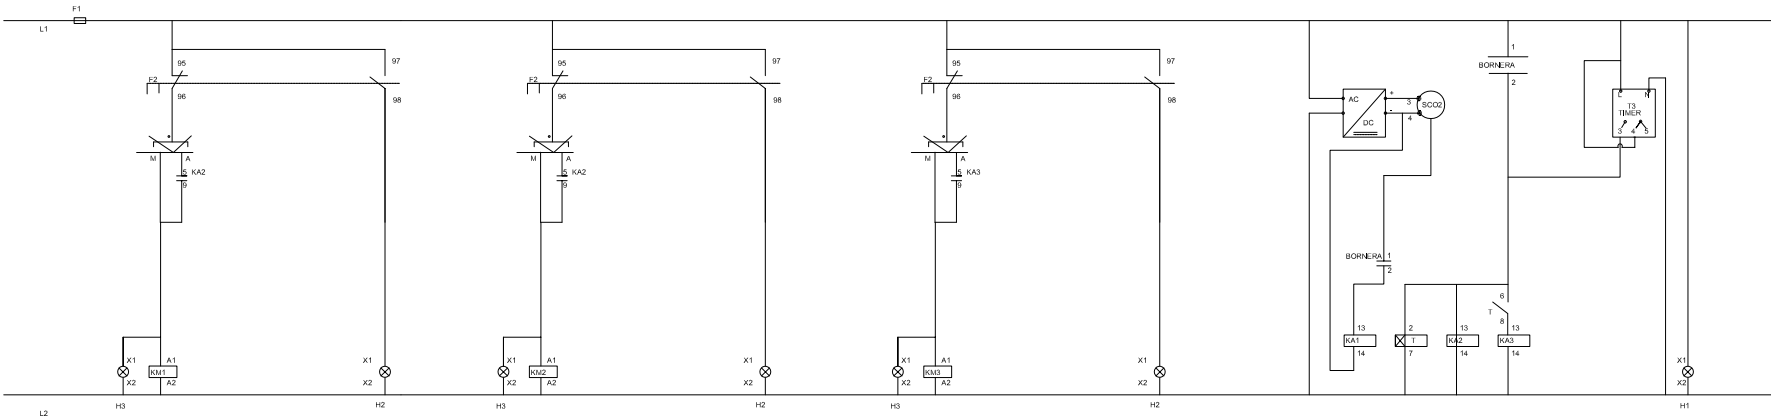

LEYENDA DE COMPONENTES	
IG	INTERRUPTOR GENERAL 3X40 AMP
F1	FUSIBLE DE CIRCUITO 2 AMP
Q1	INTERRUPTOR TERMOMAGNETICO CIRCUITO 1/ 3X20 AMP
Q2	INTERRUPTOR TERMOMAGNETICO CIRCUITO 2/ 3X20 AMP
Q3	INTERRUPTOR TERMOMAGNETICO CIRCUITO 3/ 3X20 AMP
RT 1	RELE TERMICO 1
RT 2	RELE TERMICO 2
RT 3	RELE TERMICO 3
KM1	CONTACTOR 1 / 3X18 AMP
KM2	CONTACTOR 2 / 3X18 AMP
KM3	CONTACTOR 3 / 3X18 AMP
B1-B2	ARRANQUE AUTOMATICO
B3-B4	SEÑAL DE CO2
T1	TEMPORIZADOR 1 DE 0-10 SEG
T2	TEMPORIZADOR 2 DE 0-10 SEG
T3	TEMPORIZADOR DIGITAL
H1	SEÑALIZADOR AMBAR - ENERGIZADO
H2	SEÑALIZADOR VERDE - ARRANQUE
H3	SEÑALIZADOR ROJO - SOBRECARGA
FA	FUENTE DE ALIMENTACION 24 VDC
A1- A2	BORNERAS DE BOBINA DE CONTACTOR

NOTAS	
1	La tubería y canalización deb ser en EMT según normativa vigente
2	El motor o bomba debe estar conectado a tierra de forma efectiva
3	Todas las conexiones deben realizarse según CNE y normas técnicas vigentes
4	Verificar sentido de giro del equipo antes de la operación
5	Este plano debe ser utilizada únicamente para el motor o arranque específico

ESPECIFICACIONES TECNICAS DE CONSTRUCCION	
Tipo de tablero	Para adosar MARCA: AL YESER
Dimensiones	700X500X200mm (AltoxAchoxAProf)
Base y puerta	Hoja de acero 1.5 mm
Placa de montaje	Zinc-revestido acero 2mm
Acabado	Color GRIS RAL 7035
Tierra	De Cobre con 2.3 mm de espesor
Grado de proteccion	IP 66
Rotulos	Fondo negro y letras blancas



DESCRIPCION :
DIAGRAMA DE MANDO DEL TABLERO DE
EXTRACCION DE MONOXIDO DE CARBONO
380 V 3F+T 60 HZ

ESTE DOCUMENTO ES DE PROPIEDAD DE
SERVICIOS GENERALES AL YESER, NO SE
PERMITE LA COPIA, LA REPRODUCCION Y/O EL
SUMINISTRO A TERCEROS SIN PREVIA
AUTORIZACION

FORMATO: A-4

NOMBRE		FECHA	CLIENTE :		UBICACION:	C/PLANO:
DIBUJADO	AARON BALABARCA	15/05/2026	SUN FIRE		PISO 1	3/3
DISEÑADO	SEBASTIAN FLOLAN	15/05/2026	PROYECTO :		COLOR :	REV. :
APROBADO	MOHAMAD AL MEFLIH	15/05/2026	CASAPARQ		GRIS RAL 7035	3.0