



TABLERO DE SISTEMA DE EXTRACCION DE MONOXIDO DE CARBONO


VISTA FRONTAL EXTERIOR

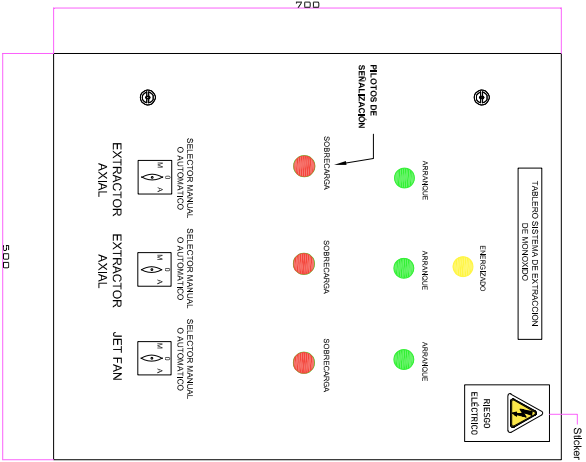

VISTA FRONTAL INTERIOR

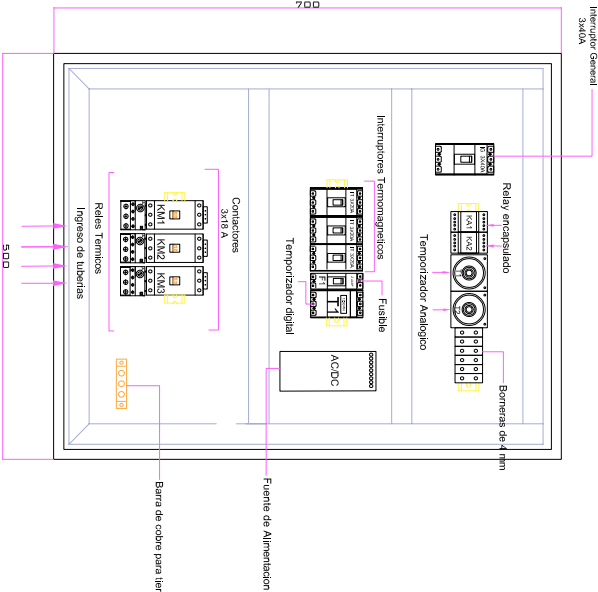

VISTA LATERAL

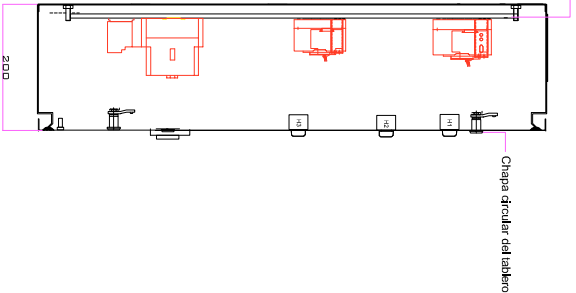

LEYENDA DE COMPONENTES

RT 1	RELE TECNICO 1
RT 2	RELE TECNICO 2
RT 3	RELE TECNICO 3
KM1	CONTACTOR 1 3X18 AMP
KM2	CONTACTOR 2 3X18 AMP
KM3	CONTACTOR 3 3X18 AMP
B1-B2	ARRANQUE AUTOMATICO
B3-B4	SEÑAL DE CO2
T1	TEMPORIZADOR 1 DE 0-10 SEG
T2	TEMPORIZADOR 2 DE 0-10 SEG
T3	TEMPORIZADOR DIGITAL
H1	SEÑALIZADOR AMBAR -ENERGIZADO
H2	SEÑALIZADOR VERDE -ARRANQUE
H3	SEÑALIZADOR ROJO -SOBRECARGA
FA	FUENTE DE ALIMENTACION 24 VDC
AI-AL	BORNERAS DE BOBINA DE CONTACTOR

NOTAS

1	El cliente debe verificar que las dimensiones de los tableros sean las adecuadas para el área destinada para su instalación.
2	La puerta tendrá una apertura de 150°
3	La base y la puerta están debidamente aterados
4	Las puertas contarán con jaco garantizando la hermeticidad.
5	Este plano debe ser utilizado únicamente para la bomba especificada
6	Fotografías de aluminio

ESPECIFICACIONES TECNICAS DE CONSTRUCCION

Tipo de tablero	Para adosar
Dimensiones	700X500X200mm (AltoxAnchoxProf)
Base y puerta	Hojal de acero 1.5mm
Placa de montaje	Zinc-revestido acero 2mm
Acabado	Color GRIS RAL 7035
Tierra	De Cobre con 2.3 mm de espesor
Grado de protección	IP 66
Relaves	Fondo negro y líneas blancas



DESCRIPCION :
DIAGRAMA MECANICO DEL TABLERO DE EXTRACCION DE MONOXIDO DE CARBONO
380 V 3F+T 60 HZ

ESTE DOCUMENTO ES DE PROPIEDAD DE SERVICIOS GENERALES AL YESER, NO SE SUMINISTRAN A TERCEROS SIN PREVIA AUTORIZACION

FORMATO: A-4

DIBUJADO
DISEÑADO

NOMBRE
AARON BALASARCA
SEBASTIAN FLOJAN

FECHA
15/05/2026
15/05/2026

CLIENTE :
SUN FINE

PROYECTO :
CASAPARQ

UBICACION:
PISO 1


COLOR :
GRIS RAL 7035

C/PLANO:
1/3

REV. :
3.0

TABLERO DE SISTEMA DE EXTRACCION DE MONOXIDO DE CARBONO

CIRCUITO DE FUERZA

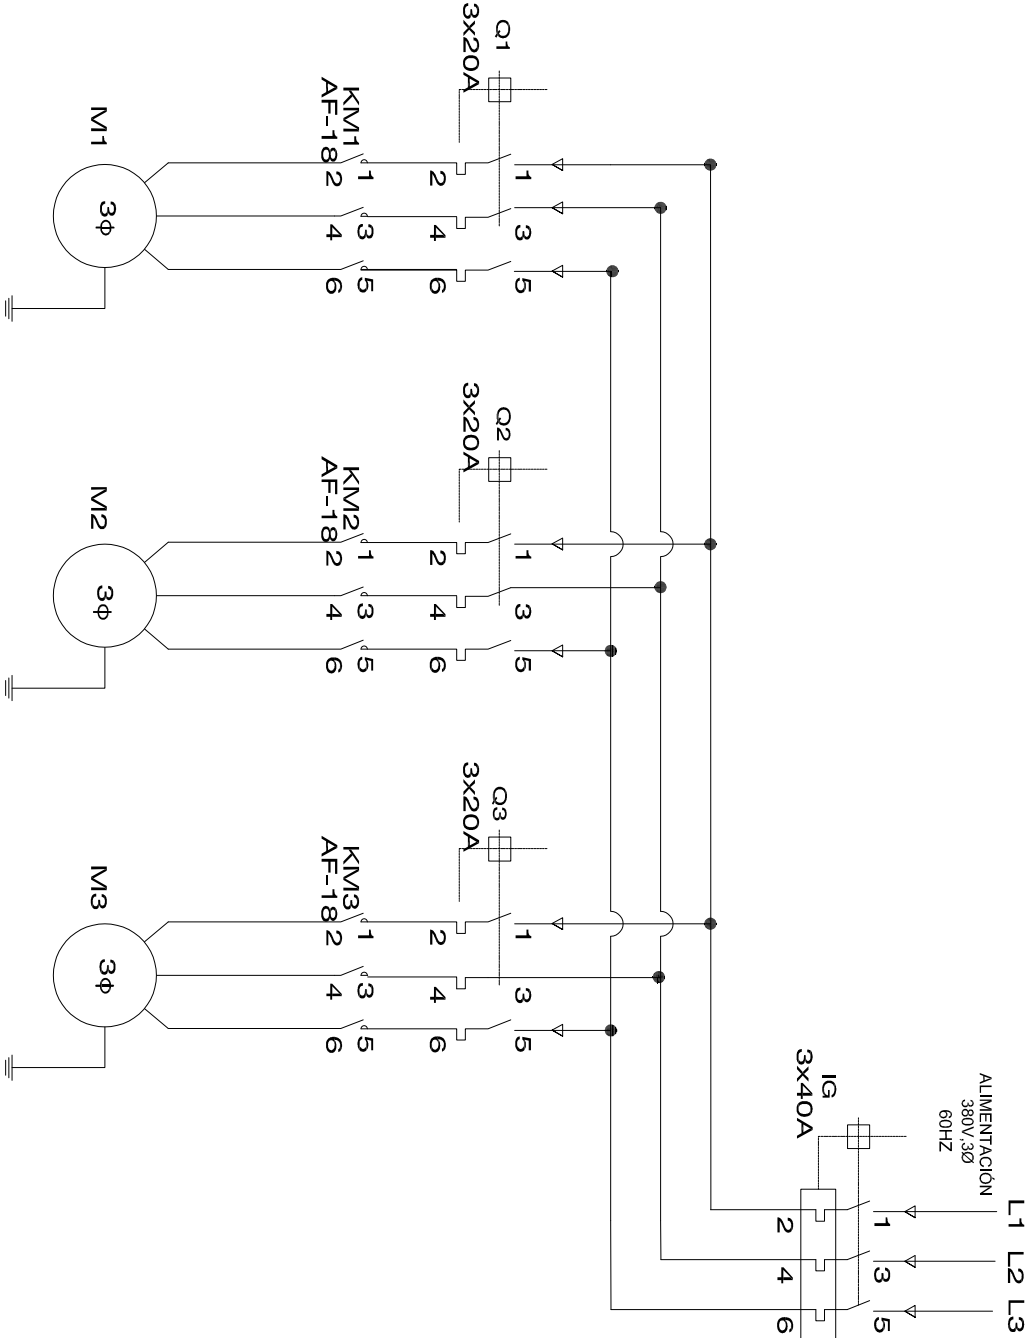

LEYENDA DE COMPONENTES	
IG	INTERRUPTOR GENERAL 3x40 AMP
F1	FUSIBLE DE CIRCUITO 3 AMP
Q1	INTERRUPTOR TERMOMAGNETICO CIRCUITO 1, 3x20 AMP
Q2	INTERRUPTOR TERMOMAGNETICO CIRCUITO 2, 3x20 AMP
Q3	INTERRUPTOR TERMOMAGNETICO CIRCUITO 3, 3x20 AMP
RT 1	RELE TERMICO 1
RT 2	RELE TERMICO 2
RT 3	RELE TERMICO 3
KM1	CONTACTOR 1 / 3x18 AMP
KM2	CONTACTOR 2 / 3x18 AMP
KM3	CONTACTOR 3 / 3x18 AMP
BI-B2	ARRANQUE AUTOMATICO
BS-B4	SEÑAL DE CO2
T1	TEMPORIZADOR 1 DE 0-10 SEG
T2	TEMPORIZADOR 2 DE 0-10 SEG
T3	TEMPORIZADOR DIGITAL
H1	SEÑALIZADOR AMBAR - ENERGIZADO
H2	SEÑALIZADOR VERDE - ARRANQUE
H3	SEÑALIZADOR ROJO - SOBRECARGA
PA	FUENTE DE ALIMENTACION 24 VDC
A1 - A2	BORNIERAS DE BOBINA DE CONTACTOR

NOTAS	
1	La tubería y canalización debe ser en EMT según normativa vigente
2	El motor o bomba debe estar conectado a tierra de forma efectiva
3	Todas las conexiones deben realizarse según CNE y normas técnicas vigentes
4	Verificar sentido de giro del equipo antes de la operación
5	Este documento debe ser utilizado únicamente para el motor o arranque especificado

ESPECIFICACIONES DE CONSTRUCCION

Tipo de tablero	Para adosar	UBICACION
Dimensiones	MARCA: AL YESER 700X500X200mm (AltoXAnchoXProf)	PISO 2
Bases y punta	Hojal de acero 1.5mm	REV. :
Placa de montaje	Zinc-revestido acero 2mm	
Acabado	Color GRIS RAL 7035	
Tierra	De Cable con 2.5 mm de espesor	
Grado de protección	IP 66	
Relaves	Fondo negro y líneas blancas	



DESCRIPCION :
DIAGRAMA DE FUERZA DEL TABLERO DE EXTRACCION DE MONOXIDO DE CARBONO
380 V 3F+T 60 HZ

ESTE DOCUMENTO ES DE PROPIEDAD DE SERVICIOS GENERALES AL YESER. NO SE PERMITE LA COPIA, LA REPRODUCCION VA EL SIN AUTORIZACION DE LOS TENCEROS SIN PREIVA

FORMATO: A-4

DIBUJADO
DISEÑADO

NOMBRE
AARON BALAGARCA
SEBASTIAN FLOJAN


FECHA
15/05/2026
15/05/2026

CLIENTE :
SUN FINE
PROYECTO :
CASAPARQ

UBICACION
PISO 2
COLOR :
GRIS RAL 7035
C/DIBUJO:
2 / 3
REV. :
3.0

TABLERO DE SISTEMA DE EXTRACCION DE MONOXIDO DE CARBONO

CIRCUITO DE MANDO

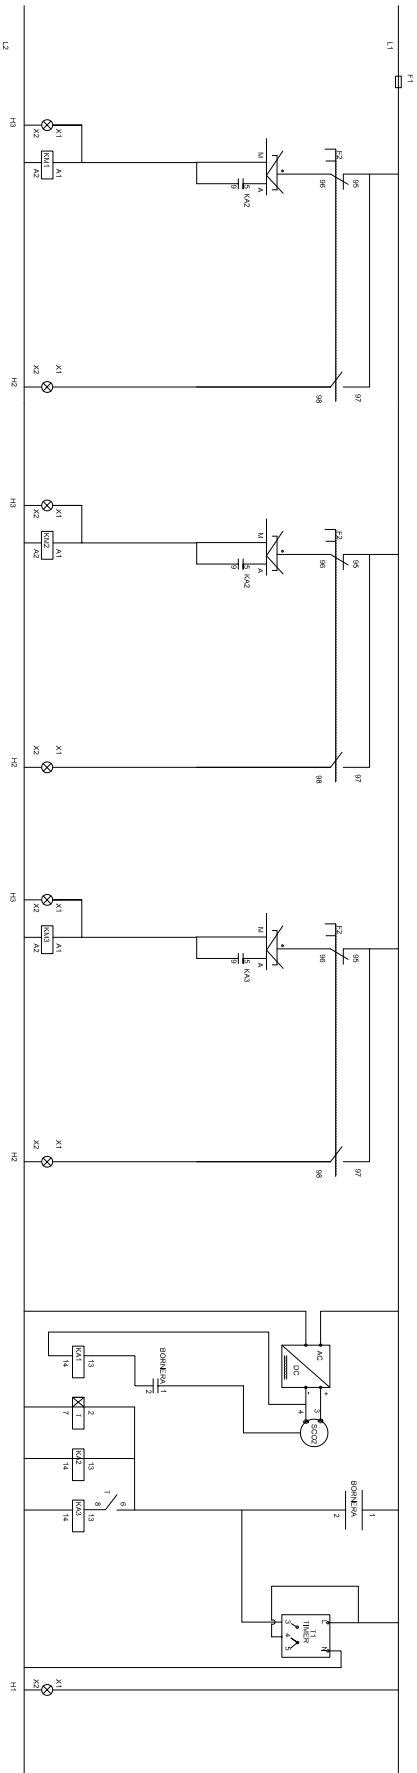

LEYENDA DE COMPONENTES

IG	INTERRUPTOR GENERAL 3X20 AMP
F1	FUSIBLE DE CIRCUITO 2 AMP
Q1	INTERRUPTOR TERMOMAGNETICO CIRCUITO 1/ 3X20 AMP
Q2	INTERRUPTOR TERMOMAGNETICO CIRCUITO 2/ 3X20 AMP
Q3	INTERRUPTOR TERMOMAGNETICO CIRCUITO 3/ 3X20 AMP
RT 1	RELE TERMICO 1
RT 2	RELE TERMICO 2
RT 3	RELE TERMICO 3
KM1	CONTACTOR 1 / 3X18 AMP
KM2	CONTACTOR 2 / 3X18 AMP
KM3	CONTACTOR 3 / 3X18 AMP
B1-B2	ARRANQUE AUTOMATICO
B3-B4	SEÑAL DE CO2
T1	TEMPORIZADOR 1 DE 0-10 SEG
T2	TEMPORIZADOR 2 DE 0-10 SEG
T3	TEMPORIZADOR DIGITAL
HT	SEÑALIZADOR AMBAR - ENERGIZADO
HT2	SEÑALIZADOR VERDE - ARRANQUE
HT3	SEÑALIZADOR ROJO - SOBRECARGA
EA	FUENTE DE ALIMENTACION 24 VDC
A1-A2	BORNERS DE BOBINA DE CONTACTOR

NOTAS

1	La lectura y verificación debe ser en EXT según normativa vigente
2	El usuario debe leer y comprender las instrucciones de uso
3	Tras las conexiones deben realizarse según CNE y normas técnicas vigentes
4	Verificar sentido de giro del equipo antes de la operación
5	Este plano debe ser utilizado únicamente para el motor o arranque específico

ESPECIFICACIONES TECNICAS DE CONSTRUCCION

Tipo de tablero	Para adosar
Dimensiones	700X500X200mm (altoxanchoxprof)
Bases y punta	Hojal de acero 1.5mm
Placa de montaje	Zinc-revestido acero 2mm
Acabado	Color GRIS RAL 7035
Tierra	De cobre con 2.5mm de espesor
Grado de protección	IP 66
Relaves	Fondo negro y letras blancas



DESCRIPCION :
DIAGRAMA DE MANDO DEL TABLERO DE EXTRACCION DE MONOXIDO DE CARBONO
380 V 3F+T 60 HZ

ESTE DOCUMENTO ES DE PROPIEDAD DE SERVICIOS GENERALES AL YESER. NO SE PERMITE LA COPIA, LA REPRODUCCION Y/O EL SUMINISTRO A TERCEROS SIN PREVIA AUTORIZACION

FORMATO: A-4

DIBUJADO	AARON BALASARCA	FECHA	15/05/2026
DISEÑADO	SEBASTIAN FLOJAN	FECHA	15/05/2026
APROBADO	MOHAMAD AL MEJLEH	FECHA	15/05/2026

PROYECTO : CASAPARQ

UBICACION:	PHISO 2
COLOR :	GRIS RAL 7035

C/P/LANO: 3/3
REV. : 3.0