CALLE 9

RETIRO MUNICIPAL 1.50

S.E.N°2
(DE ESTADO ELECTRICA)

EST. TORRE E

EST. TORRE G

EST. TORRE F

13 PISOS + AZOTEA

12 PISOS

TORRE F

TORRE G

PISCINA VENECIANA (PROFUNDIDAD 1.20)

JARDIN

PATIO

PARRILLA

SIAMESA PARA LA RED DE AGUA CONTRA INCENDIO

LLEGA TUBERIA DE ACI Ø100

SUBE TUBERIA ACERO FE Ø4"

TRANSICION DE C900-ACERO SCHD40

SUBE TUBERIA C-900 Ø4"

TUBERIA ENTERRADA DE ACI Ø100 mm - PVC - C900

SUBE TUBERIA DE ACI Ø100

LLEGA Y SUBE TUBERIA DE ACI Ø100

TRANSICION DE C900 - ACERO SCHD40

BRIDA CIEGA Ø100 PARA FUTURA CONEXION TORRE G

SUBE Y BAJA TUBERIA DE ACI Ø100

SUBE TUBERIA DE ACI Ø100 mm

TUBERIA ENTERRADA DE ACI Ø150 mm - PVC - C900

TUBERIA ENTERRADA DE ACI Ø200 mm - PVC - C900

MURO ALTO h=3.00m

PARAPETO h=1.20m

PARAPETO h=1.80m

PARAPETO h=1.00m

N

DETALLE DE INSTALACIÓN : TBUZON DE REGISTRO
ESCALA: S/E

BZ

BUZÓN DE REGISTRO

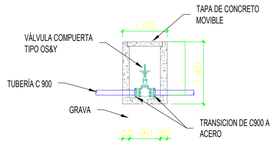

DETALLE DE INSTALACIÓN

EDUARDO JOSUE VILLANUEVA PRINCIPE
Supervisor de Obra

LEYENDA

SIMBOLO	DETALLE	SIMBOLO	DETALLE
	VÁLVULA COMPUERTA TIPO OS&Y		SPRINKLER MONTANTE Ø3/4", rpt K:11.20 RESPUESTA RÁPIDA, COBERTURA EXTENDIDA
	VÁLVULA ANGULAR Ø65		SOPORTES ANTISISMICO DE 04 VÍAS
	COLGADOR TIPO GOTA		SOPORTE ANTISISMICO TRANSVERSAL
	TUBERÍA PVC - C 900		SOPORTE ANTISISMICO LONGITUDINAL
	TUBERÍA PVC - C 900 - EXISTENTE		TUBERÍA CÉDULA 10 (Ø100 - Ø65)
	PASES EN VIGA		TUBERÍA CÉDULA 40 (Ø50, 40, 32 y 25)
			JUNTA ANTISMICA

OBSERVACIONES

REVISION	FECHA	

SunFire S.A.C.

DIRECCION: PJE. JOSE SANCHEZ LAGOMARCINO 1745 - LIMA - PERU.
TELEFONO: (+51) 1 4255895 - (+51) 1 4259600 MOVILES
(+51) 1 4255895 - (+51) 1 09746 9983803477 - 998357461
PAGINA WEB:WWW.GRUPO39.PE
EMAIL: PROYECTOS@GRUPO39.PE

PROPIETARIO
DESARROLADORA VISTA NEVADO SAC

PROYECTO
CASAPARQ, AREQUIPA - TORRE F - ETAPA IV

ESPECIALIDAD
SISTEMA DE AGUA CONTRA INCENDIO

SUPERVISOR DE OBRA
EDUARDO VILLANUEVA PRINCIPE

PLANO
PLANTA GENERAL - TORRE E, F y G

DIBUJADO: E.J.V.P

APROBADO: M.R.C.I

FECHA: 06/07/2026

ESCALA: 100/125

LÁMINA: ACI 01

REVISION N°: 001