TORRE "F"
EDIFICACIÓN EXISTENTE

EST. TORRE F

SUBE Y BAJA TUBERIA DE ACI Ø100

SUBE TUBERÍA DE ACI Ø100 mm

TRANSICION DE C900 - ACERO SCHD40

SUBE TUBERIA C-900 Ø4"

TUBERIA ENTERRADA DE ACI Ø100 mm - PVC - C900

TRANSICION DE C900 - ACERO SCHD40

SUBE TUBERIA C-900 Ø4"

PARQUE CENTRAL

12 PISOS

11 PISOS + AZOTEA

10 PISOS

TORRE C

TORRE D

TORRE E

SUBE TUBERIA DE ACI Ø100 mm

SUBE TUBERIA DE ACI Ø100 mm - PARA INCENDIO Y AGUAS DE RIEGO

SUBE TUBERIA DE ACI Ø100 mm

TUBERIA ENTERRADA DE ACI Ø100 mm - PVC - C900

SUBE TUBERIA DE ACI Ø100 mm

LLEGA TUBERIA DE ACI Ø100

CONEXION A TUBERIA DE ACI Ø100 mm EXISTENTE DE ACI - Ø6"

RAMPA CON ACABADO ANTIDERRAPANTE

MURO ALTO h=3.00m

ESCALERA

JARDIN

PATIO

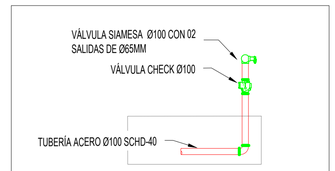

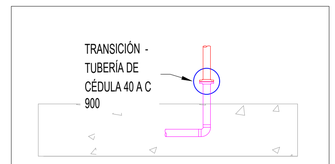

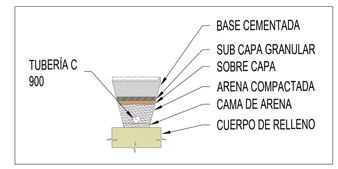

EDUARDO JOSUE VILLANUEVA PRINCIPE
Supervisor de Obra

OBSERVACIONES

REVISION	FECHA	

SunFire S.A.C.

DIRECCION: PJE. JOSE SANCHEZ LABOARDINO 1745 - LIMA - PERU.
TELEFONOS: (511)4255896 - (511)4255600 MOVILES
PERSONALES: 981413553 - 953109746 998380477 - 998357461
PAGINA WEB: WWW.SUNFIRE.PE
EMAIL: PROYECTOS@SUNFIRE.PE

PROPIETARIO
DESARROLADORA VISTA NEVADO SAC

PROYECTO
CASAPARQ, AREQUIPA - TORRE F - ETAPA IV

ESPECIALIDAD
SISTEMA DE AGUA CONTRA INCENDIO

SUPERVISOR DE OBRA
EDUARDO VILLANUEVA PRINCIPE

PLANO
PLANTA GENERAL - TORRE E, F y G

DIBUJADO	LÁMINA
E.J.V.P	ACI 02
APROBADO	
M.R.C.I	
FECHA	
06/07/2026	
ESCALA	REVISION Nº:
100/125	001