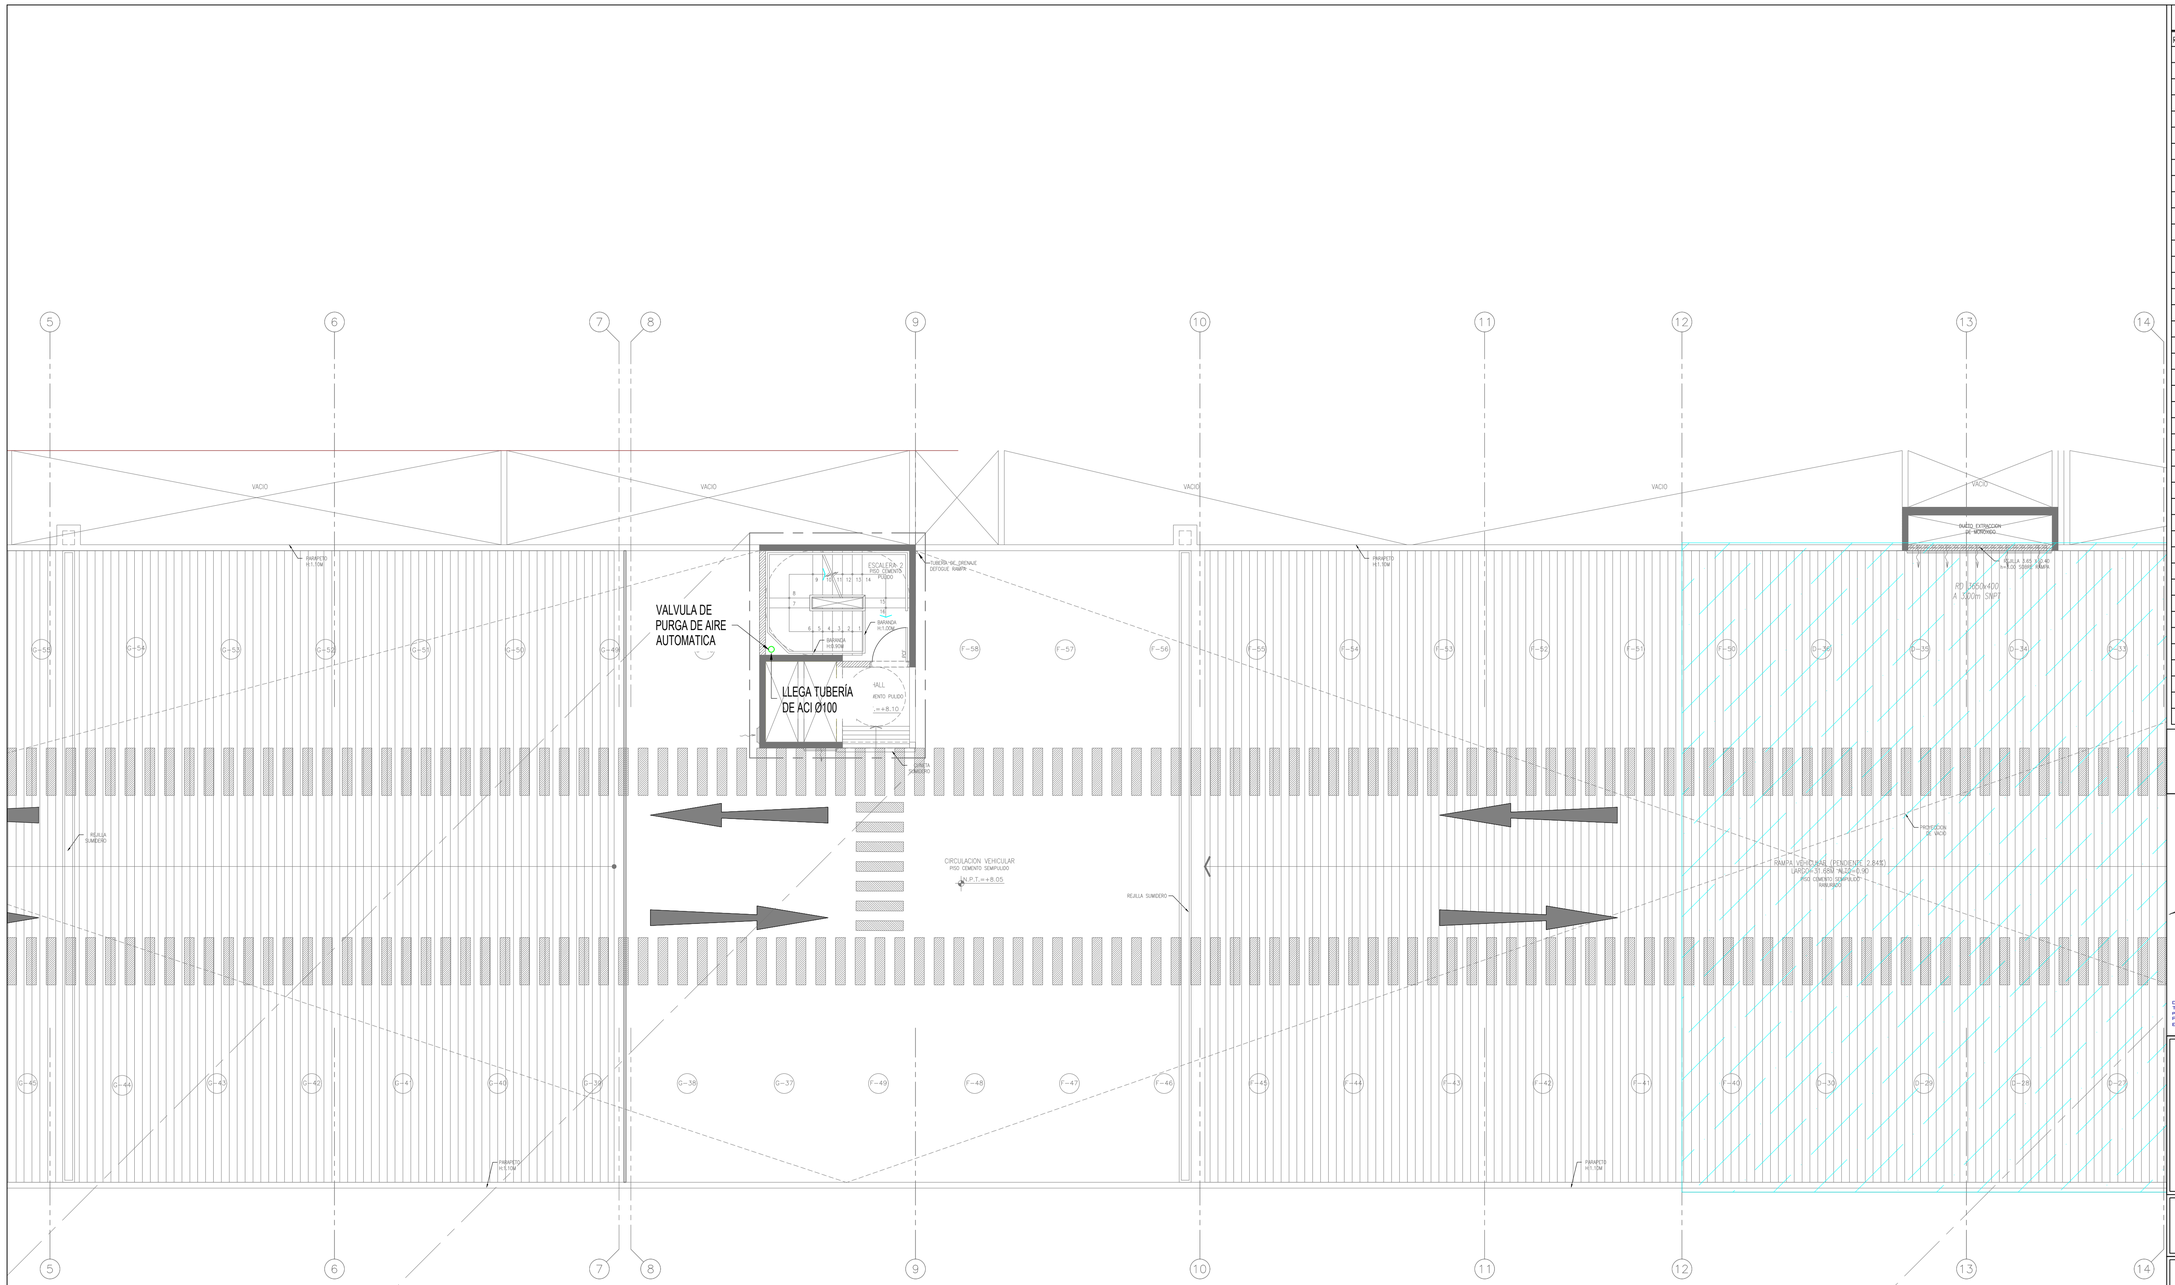

LEYENDA

SIMBOLO	DETALLE	SIMBOLO	DETALLE
	VÁLVULA COMPUERTA TIPO OS&Y		SPRINKLER MONTANTE Ø3/4", npt K:11.20 RESPUESTA RÁPIDA, COBERTURA EXTENDIDA
	VÁLVULA ANGULAR Ø65		SOPORTES ANTISISMICO DE 04 VÍAS
	COLGADOR TIPO GOTA		SOPORTE ANTISIMICO TRANSVERSAL
	TUBERÍA PVC - C 900		SOPORTE ANTISISMICO LONGITUDINAL
	TUBERÍA PVC - C 900 - EXISTENTE		TUBERÍA CÉDULA 10 (Ø100 - Ø65)
	PASES EN VIGA		TUBERÍA CÉDULA 40 (Ø50, 40, 32 y 25)
			JUNTA ANTISMICA

AREA EXISTENTE

EDUARDO JOSUE VILLANUEVA PRINCIPE
Supervisor de Obra

OBSERVACIONES

REVISION	FECHA	

SunFire® S.A.C.

DIRECCION: PJE. JOSE SANCHEZ LAGOMARCINO 1745 - LIMA - PERU.
TELEFONOS: (+511)4255896 - (+511)4255600 MOVILES
PRINCIPALES: 981413553 - 953109746 998380477 - 998357461
PAGINA WEB:WWW.GRUPO3S.PE
EMAIL: PROYECTOS@GRUPO3S.PE

PROPIETARIO
DESARROLADORA VISTA NEVADO SAC

PROYECTO
CASAPARQ, AREQUIPA - TORRE F - ETAPA IV

ESPECIALIDAD
SISTEMA DE AGUA CONTRA INCENDIO

SUPERVISOR DE OBRA
EDUARDO VILLANUEVA PRINCIPE

PLANO
PLANTA PISO 03 ESTACIONAMIENTO

DIBUJADO: E.J.V.P	LÁMINA: ACI 06
APROBADO: M.R.C.I	
FECHA: 06/07/2026	
ESCALA: 1/75	REVISION Nº: 001