PLANTA 12º PISO

ESC. 1/75

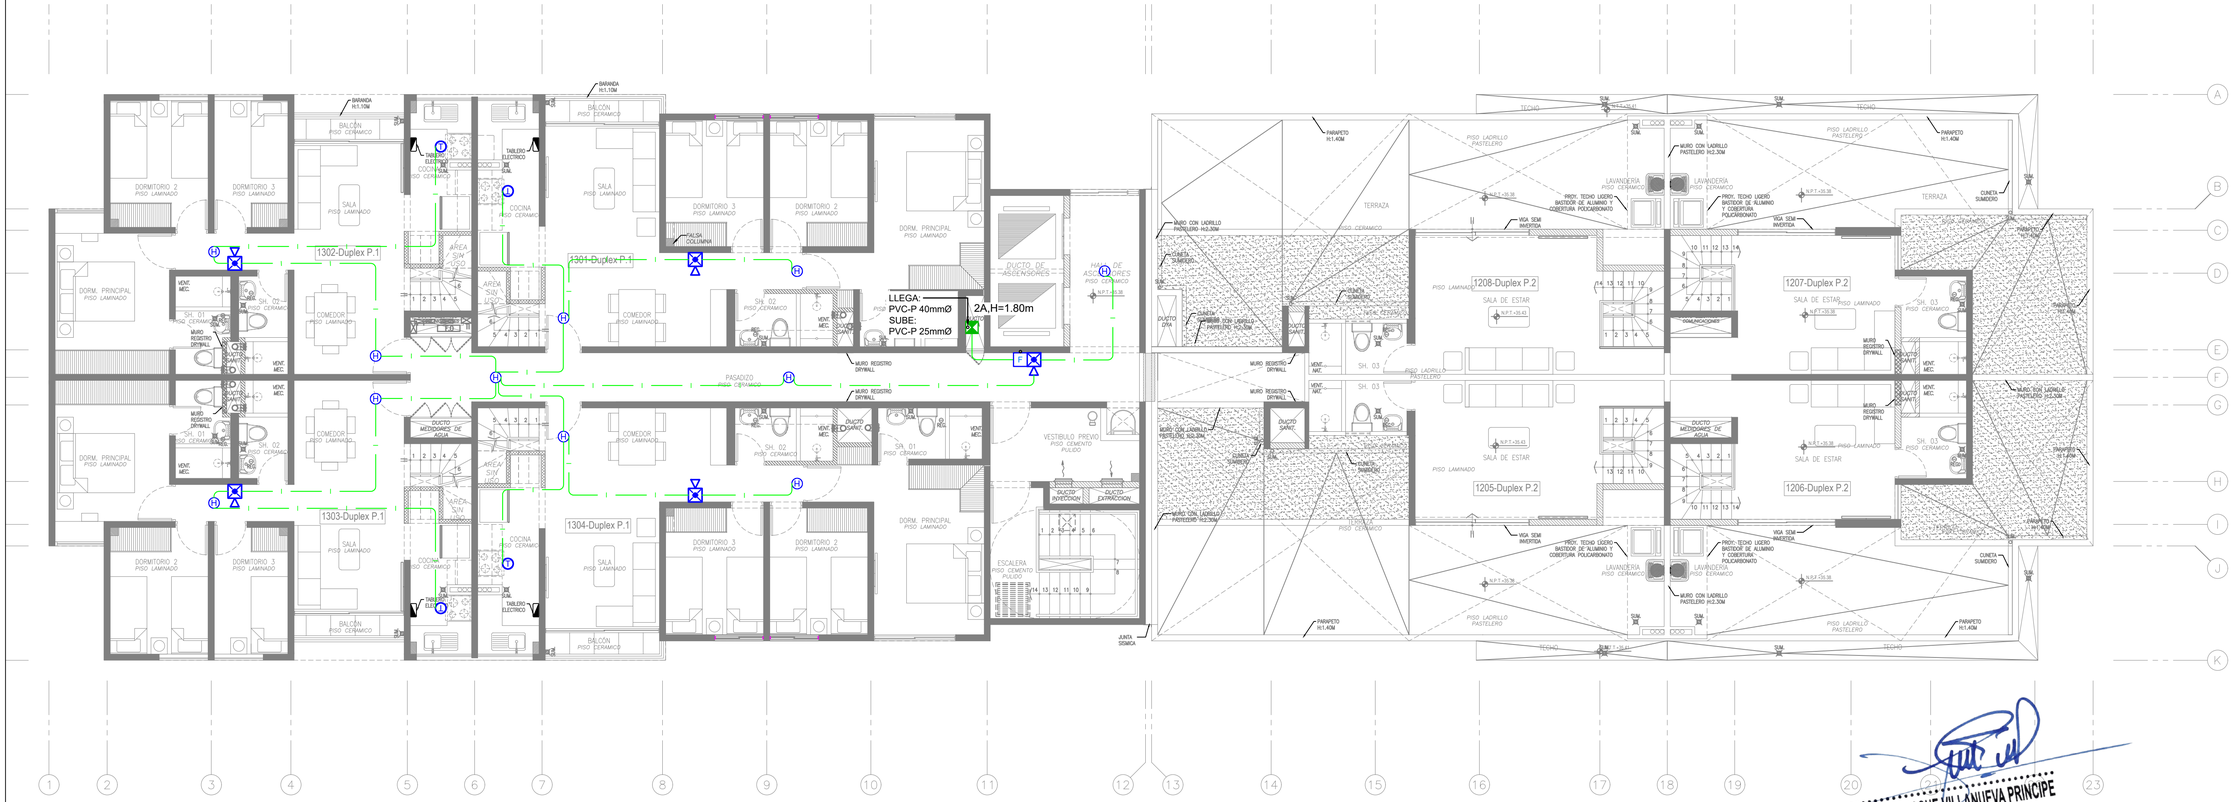

PLANTA 13º PISO

ESC. 1/75

EDUARDO JOSUE VILLANUEVA PRINCIPE
Supervisor de Obra

OBSERVACIONES

REVISION	FECHA	

SunFire S.A.C.

Dirección: Pje. José Sánchez Lagomarsino 1745 - Lima - Perú.
Teléfonos: (+51)14255896 - (+51)14255600 Móviles
Principales: 981413553 - 953109746 998380477 - 998357461
Página Web: www.sunfire.pe
Email: proyectos@sunfire.pe

PROPIETARIO
DESARROLADORA VISTA NEVADO SAC

PROYECTO
CASAPARQ, AREQUIPA - TORRE F - ETAPA IV

ESPECIALIDAD
SISTEMA DE DETECCION Y ALARMA CONTRA INCENDIO

SUPERVISOR DE OBRA
EDUARDO VILLANUEVA PRINCIPE

PLANO
AREA COMUN Y DEPARTAMENTO PISO 01 - PISO 11

DIBUJADO: E.J.V.P	LÁMINA: DACI 02
APROBADO: M.R.C.I	
FECHA: 06/07/2026	
ESCALA: S/E	REVISION Nº: 001