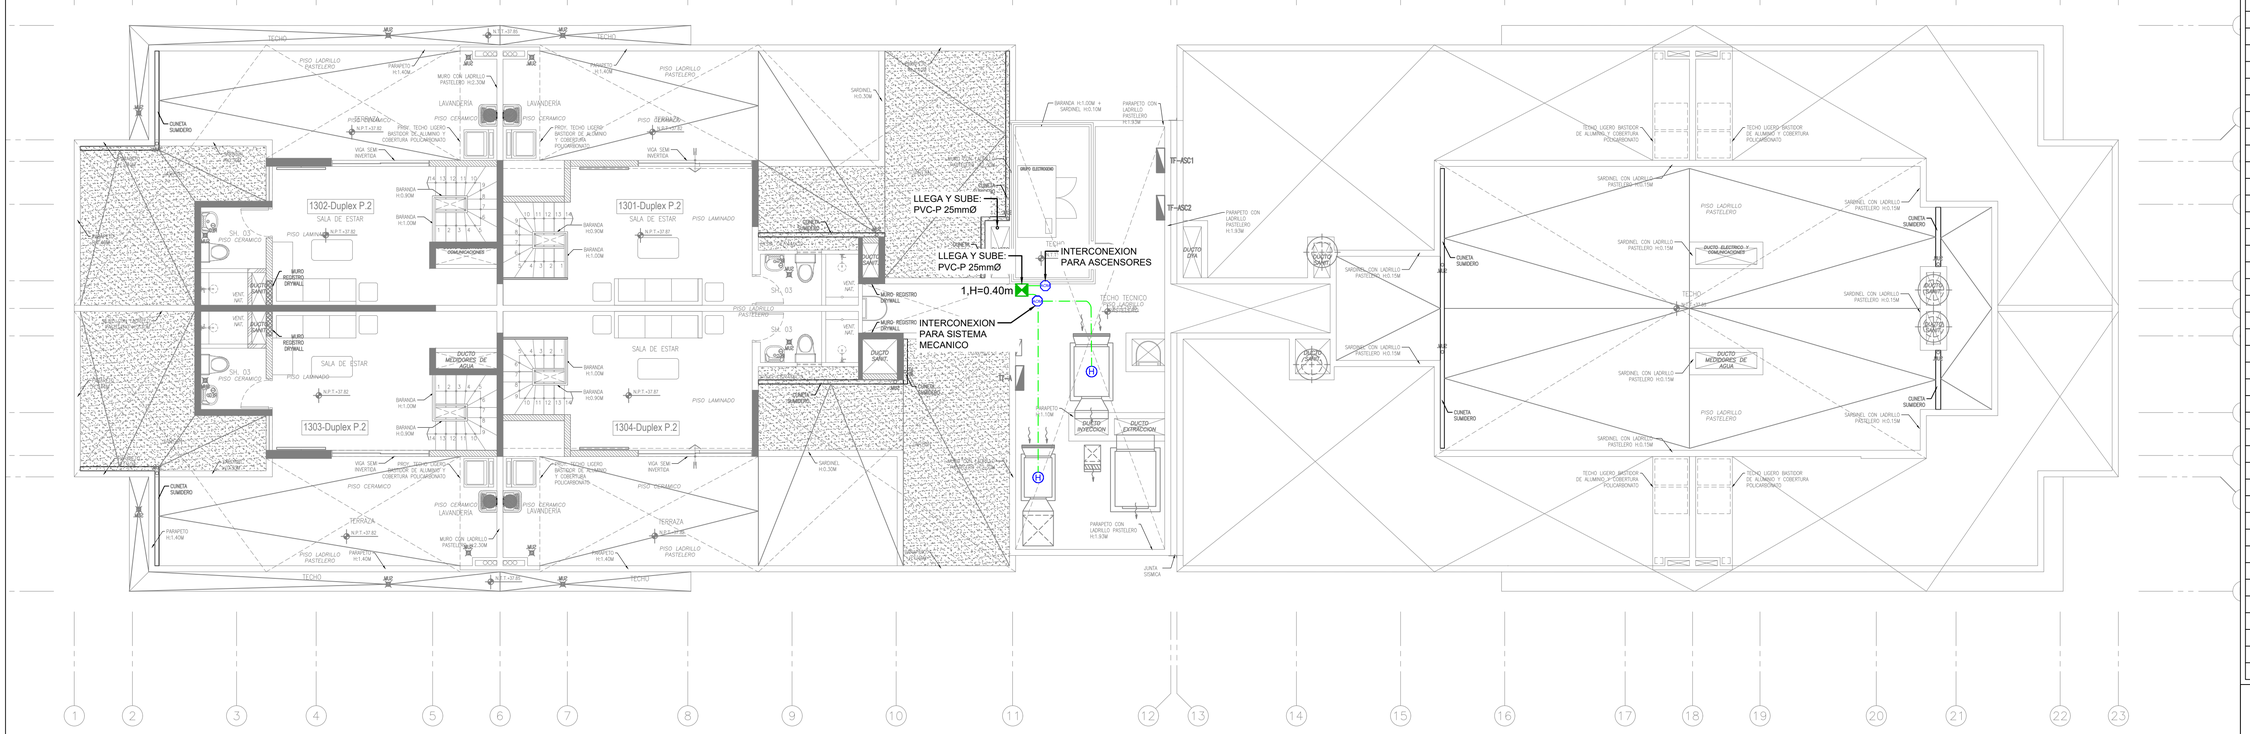

PLANTA AZOTEA

ESC. 1/75

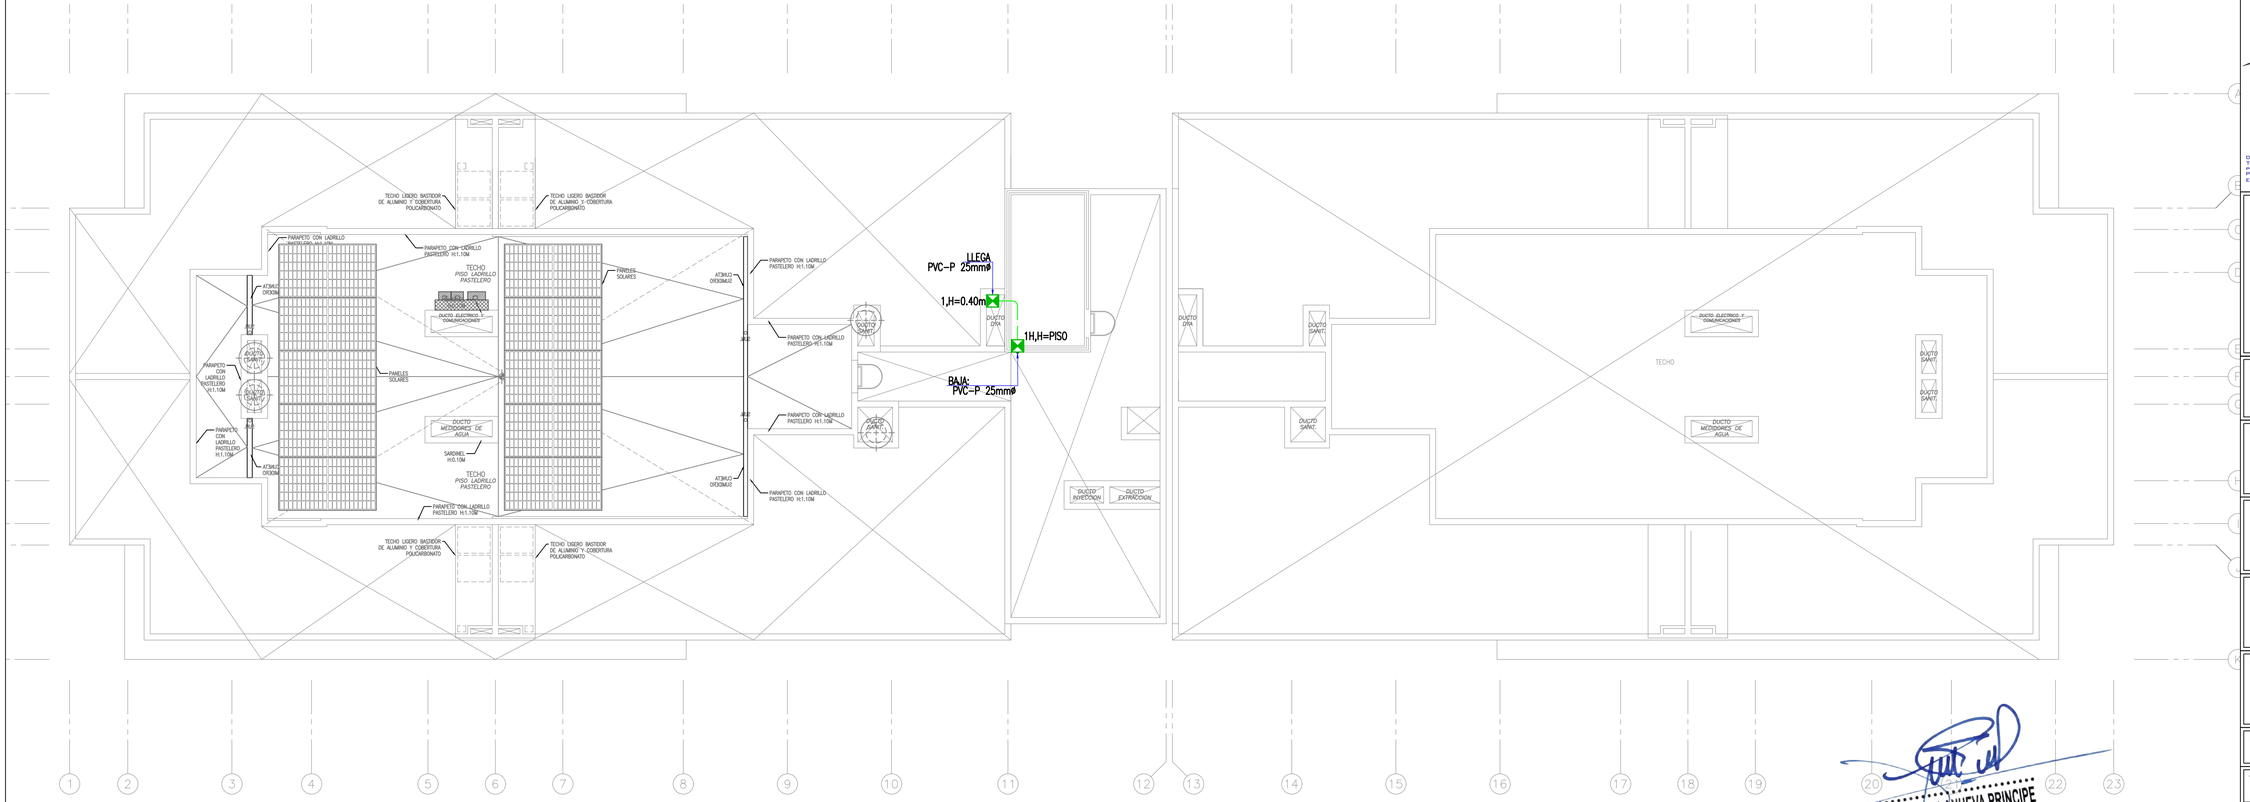

PLANTA TECHOS

ESC. 1/75

EDUARDO JOSUE VILLANUEVA PRINCIPE
Supervisor de Obra

OBSERVACIONES

REVISION	FECHA

SunFire S.A.C.

Direccion: Pje. Jose Sanchez Lagomarsino 1745 - Lima - Peru.
Telefonos: (+51)14255896 - (+51)14255600 Moviles
Principales: 981413553 - 953109746 998380477 - 998357461
Pagina Web: www.grupo3s.pe
Email: proyectos@grupo3s.pe

PROPIETARIO
DESARROLADORA VISTA NEVADO SAC

PROYECTO
CASAPARQ, AREQUIPA - TORRE F - ETAPA IV

ESPECIALIDAD
SISTEMA DE DETECCION Y ALARMA CONTRA INCENDIO

SUPERVISOR DE OBRA
EDUARDO VILLANUEVA PRINCIPE

PLANO
AREA COMUN Y DEPARTAMENTO PISO 01 - PISO 11

DIBUJADO: E.J.V.P	LÁMINA: DACI 03
APROBADO: M.R.C.I	
FECHA: 06/07/2026	
ESCALA: S/E	REVISION Nº: 001