

EQUIPO	CANT	CAUDAL (GPM)	PRESIÓN (PSIG - G.A.)	TIPO	ACCIONAMIENTO	MOTOR	ACTIVADOR POR	AMBIENTE QUE SIRVEN
ICG-03	02	6,439	1.50	CENTRIFUGO EN GABINETE	FAJAS Y POLEAS	4.0HP/380V/3F/60Hz	ALARMA CACI	VESTIBULOS PREVIOS
ICG-04	02	4,745	1.30	CENTRIFUGO EN GABINETE	FAJAS Y POLEAS	3.0HP/380V/3F/60Hz	ALARMA CACI	ESCALERA DE EMERGENCIA
ECG-02	02	9,659	1.00	CENTRIFUGO EN GABINETE	FAJAS Y POLEAS	4.0HP/380V/3F/60Hz	ALARMA CACI	VESTIBULOS PREVIOS

EQUIPO	CANT	CAUDAL (CFM)	PRESIÓN (PULG. C.A.)	TIPO	ACCIONAMIENTO	MOTOR	ACTIVADOR POR	AMBIENTE QUE SIRVEN
ECG-03	01	2,450	1.00	CENTRIFUGO EN GABINETE	FAJAS Y POLEAS	1.0HP/380V/3F/60Hz	INTERRUPTOR HORARIO	CUARTO DE BOMBAS
ICG-05	01	2,450	0.80	CENTRIFUGO EN GABINETE	FAJAS Y POLEAS	0.75HP/380V/3F/60Hz	INTERRUPTOR HORARIO	CUARTO DE BOMBAS

- EN EL SISTEMA DE EXTRACCIÓN DE MONÓXIDO DE CARBONO, LOS EXTRACTORES AXIALES Y LOS VENTILADORES JET FANS SE ACTIVARAN POR MEDIO DE LOS DETECTORES DE MONÓXIDO DE CARBONO, LOS CUALES SERÁN INSTALADOS A 1.20m SNPT EN LA UBICACIÓN MOSTRADA EN PLANOS. EL FUNCIONAMIENTO DE ESTOS EQUIPOS SERÁ EN FORMA INDEPENDIENTE POR CADA SÓTANO Y ES POR ELLO QUE SE DEBERÁ PREVER DAMPERS ANTIRETORNO DONDE CORRESPONDA.

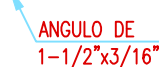
- LOS DETECTORES DE MONÓXIDO DE CARBONO SE ACTIVAN CUANDO DETECTEN UNA CONCENTRACIÓN MÁXIMA DE 50 PPM EN 5 MINUTOS. NO SE ACEPTARÁN DETECTORES DE MONÓXIDO DE CARBONO PARA APLICACIÓN DOMÉSTICA Y/O DE UNA CONSIGNA MAYOR A LA INDICADA.

- * EL ENCENDIDO DEL SISTEMA DE VENTILACIÓN DE VESTIBULOS Y DE ESCALERAS, QUE INCLUYE INYECTORES Y EXTRACTORES CENTRÍFUGOS, ES DE FORMA AUTOMÁTICA A TRAVÉS DE UNA SEÑAL DEL SISTEMA DE DETECCIÓN DE INCENDIOS CUANDO SE PRODUZCA ALGUNA ALARMA POR ALGÚN SÍMBOLO, YA SEA POR ACTIVACIÓN DE UNA ESTACIÓN MANUAL O DE ALGÚN DETECTOR DE HUMO Y/O TEMPERATURA, O CUANDO ALGÚN ROCADOR SE REVENTE POR CAUSA DE UNA ALTA TEMPERATURA. EL CONTRATISTA DEL SISTEMA DE DETECCIÓN Y ALARMAS PROVEE ESTA SEÑAL, A TRAVÉS DE UN CONTACTO SECO NORMALMENTE ABIERTO (NO) EN EL TABLERO ELÉCTRICO DE CADA EQUIPO. ADÉMÁS, TAMBIÉN SE DEBERÁ PREVER UN SISTEMA DE ACTIVACIÓN EN FORMA MANUAL QUE SEA ACCESIBLE A LOS BOMBEROS Y/O AL ADMINISTRADOR DEL EDIFICIO. ESTO TAMBIÉN ES A CARGO DEL CONTRATISTA DEL SISTEMA DE DETECCIÓN Y ALARMAS.

- LOS EXTRACTORES PARA LOS BAÑOS QUE DESCARGAN HACIA UN DUCTO SANITARIO CERRADO DEBERÁN POSEER UNA TRAMPA DE HUMO SEGÚN LO DETALLADO EN PLANOS. LOS EXTRACTORES SE ACTIVARÁN CON EL INTERRUPTOR DE ILUMINACIÓN CORRESPONDIENTE. ADEMÁS, DEBERÁN TENER UNA PERSIANA ANTIRETORNO PARA EVITAR LA INFILTRACIÓN DE MALOS OLORES.

- LOS EQUIPOS PARA LA VENTILACIÓN DEL CUARTO DE BOMBAS SE ACTIVAN EN FORMA AUTOMÁTICA POR MEDIO DE UN INTERRUPTOR HORARIO PROGRAMABLE.

	DUCTO DE PLANCHA GALVANIZADA (Dimensiones en mm)
	REJILLA EN PLANTA
	REJILLA ELEVACIÓN
RE	REJILLA DE EXTRACCIÓN
RI	REJILLA DE INYECCIÓN
RTA	REJILLA DE TOMA DE AIRE
RD	REJILLA DE DESCARGA
RR	REJILLA DE RETORNO
	DAMPER CORTAFUEGO FIRE RATING 1.5H (DCF)
	DAMPER DE GRAVEDAD (DG)
	PUNTO DE ALIMENTACION ELECTRICA
	CAJA DE CONTROL
	PUNTO DE DRENAJE
EC/IC	EXTRACTOR/INYECTOR CENTRIFUGO
ECG/ICG	EXTRACTOR/INYECTOR CENTRIFUGO EN GABINETE
EA/IA	EXTRACTOR/INYECTOR AXIAL
EHC/IHC	EXTRACTOR/INYECTOR HELICOCENTRIFUGO
JF	VENTILADOR DE IMPULSION "JET FAN"
EEO	EXTRACTOR EÓLICO
	DETECTOR DE MONÓXIDO DE CARBONO (H=1.20m SNPT)
	SENSOR DE HUMOS PARA DUCTOS

[illegible]

PROPIETARIO

**DESARROLADORA VISTA
NEVADO SAC**

PROYECTO

CASAPARQ, AREQUIPA -
TORRE F - ETAPA IV

ESPECIALIDAD

INSTALACIONES MECANICAS

SUPERVISOR DE OBRA

**EDUARDO VILLANUEVA
PRINCIPE**

PLANO

TABLAS, NOTAS,
LEYENDA Y DETALLES
ETAPA F

DIBUJADO E.J.V.P	LÁMINA IM 10
APROBADO M.R.C.I	
FECHA 06/07/2026	
ESCALA S/E	REVISIÓN N°: 001